

(令和3年度)

平面図

縮尺 1 / 500

B4

学校名


竜王小学校

調査番号


(町道)	(市道)	(学区)	整理番号
253840646			4601

4601


- 簡 簡易な小規模構造物
- 自 自転車置き場
- 門 正門

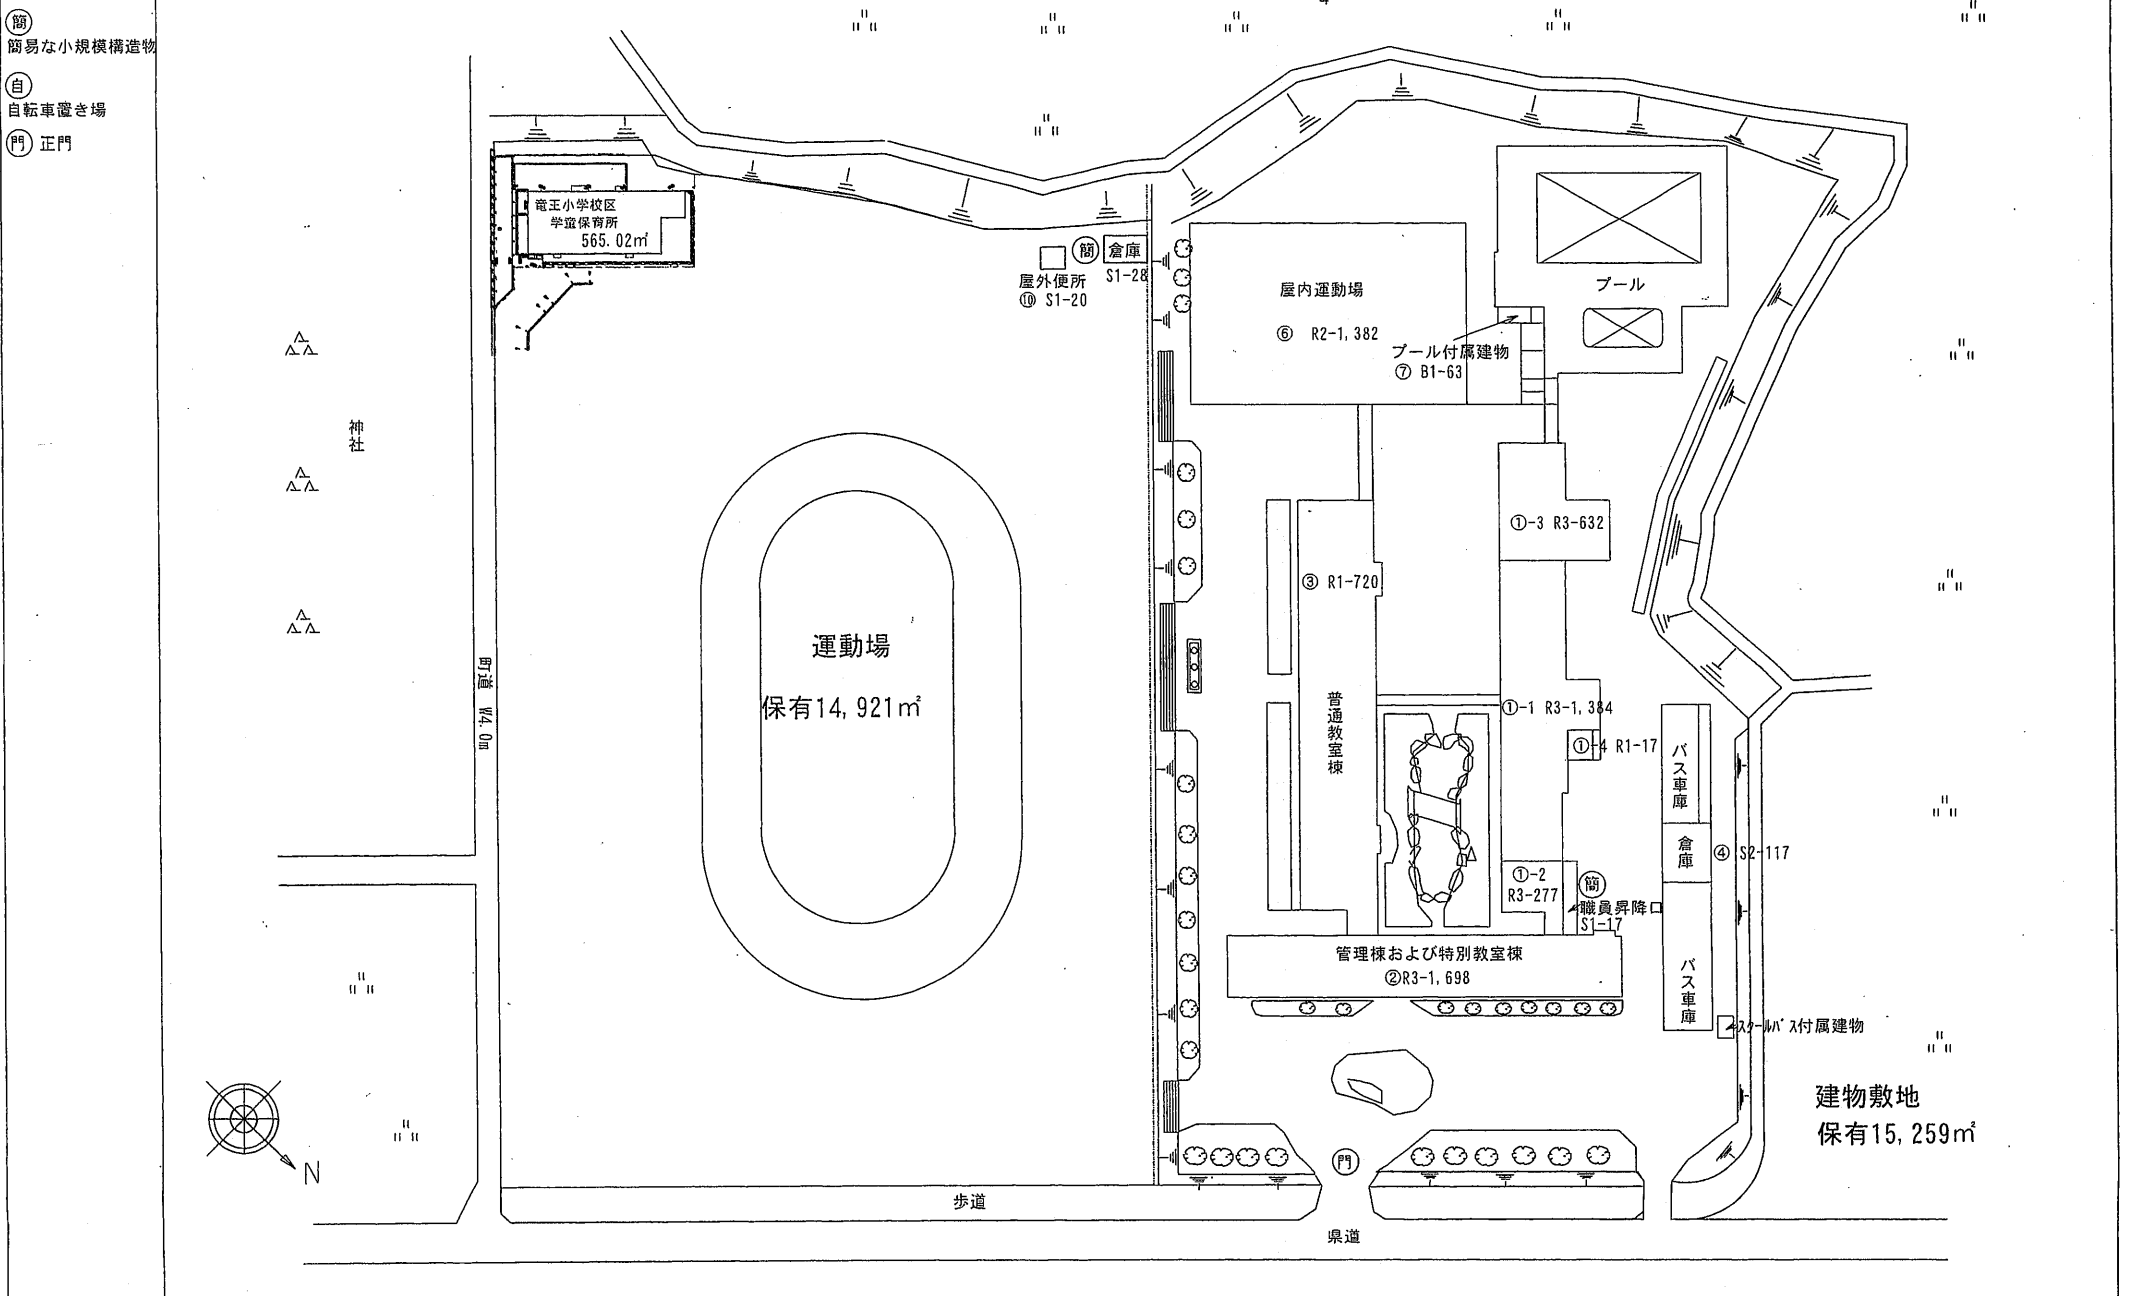


1階平面図

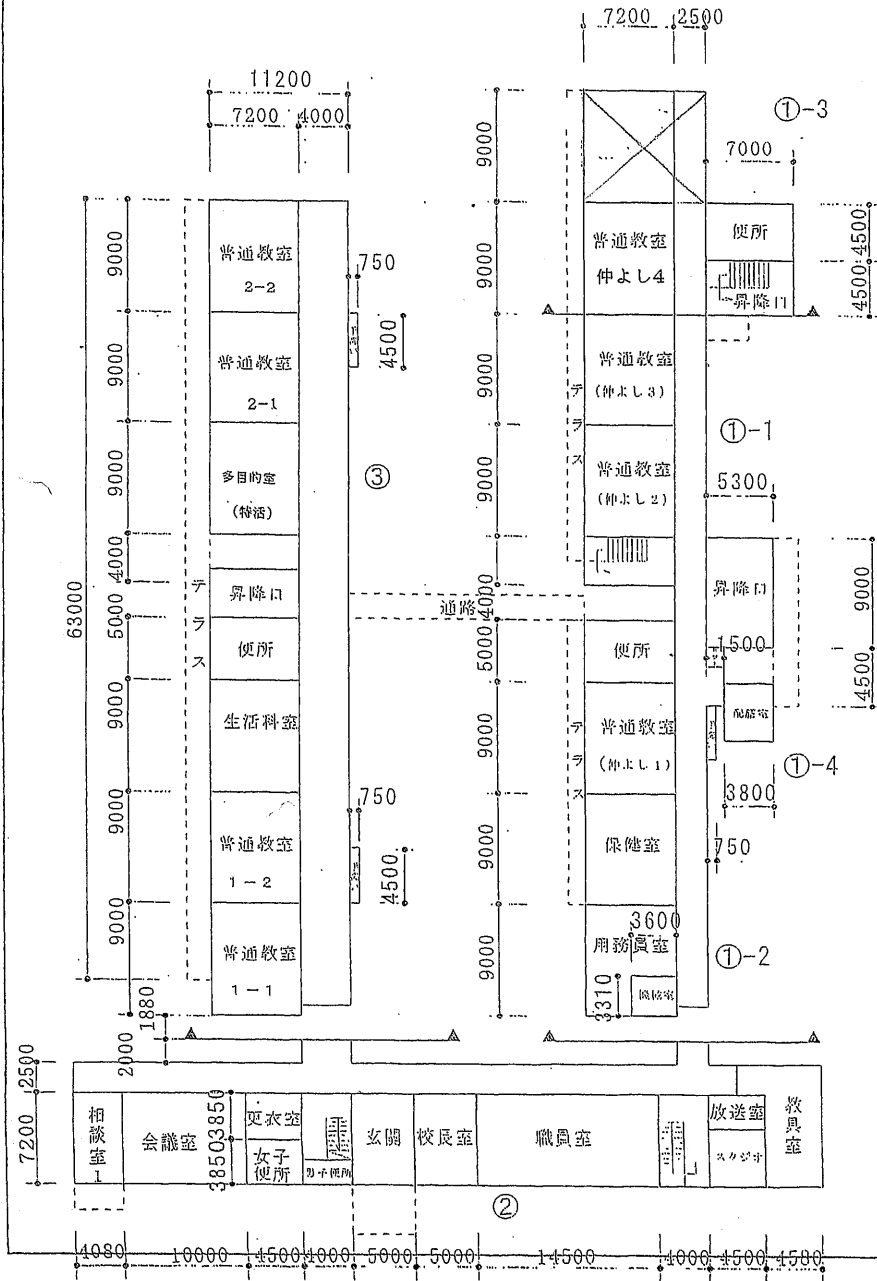


2階平面図

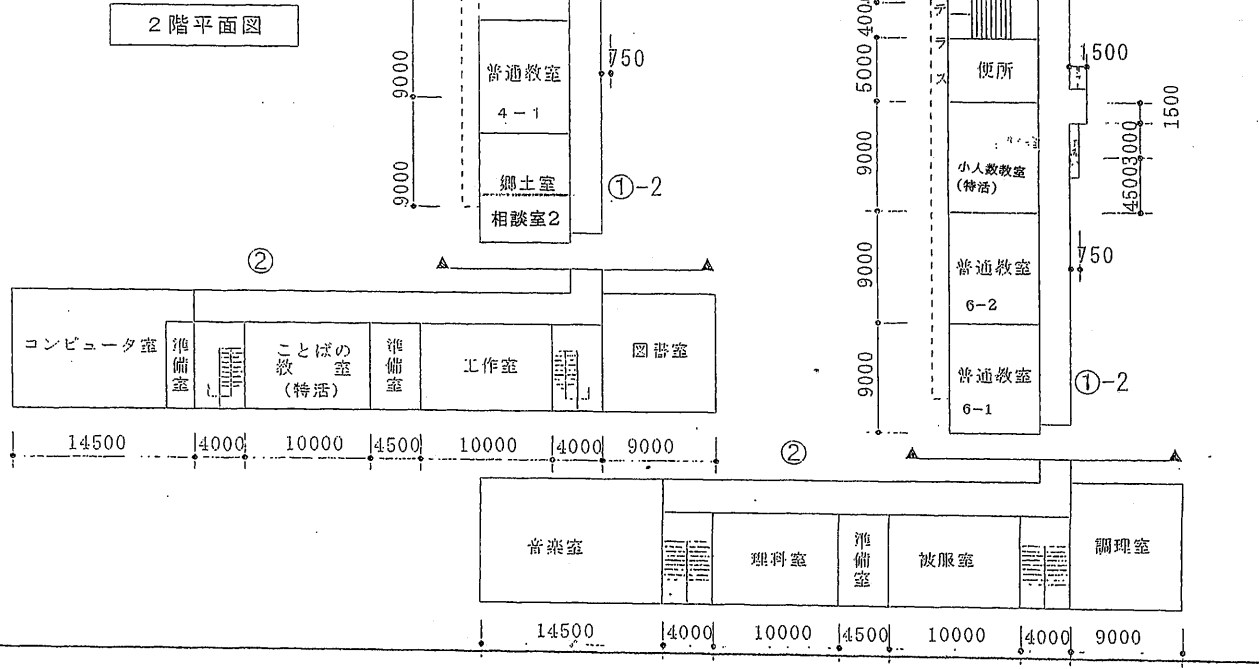


3階平面図

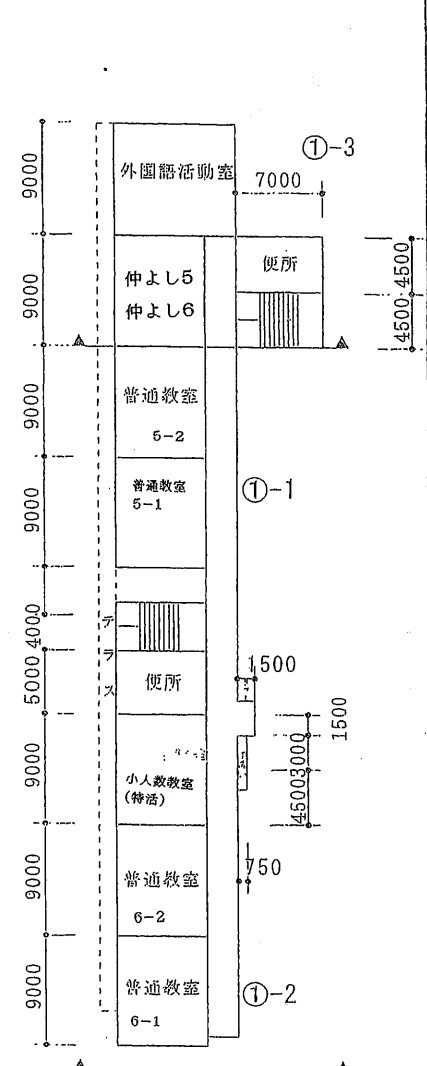


⑦平面図

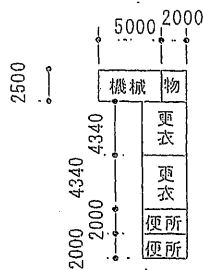


⑥2階平面図

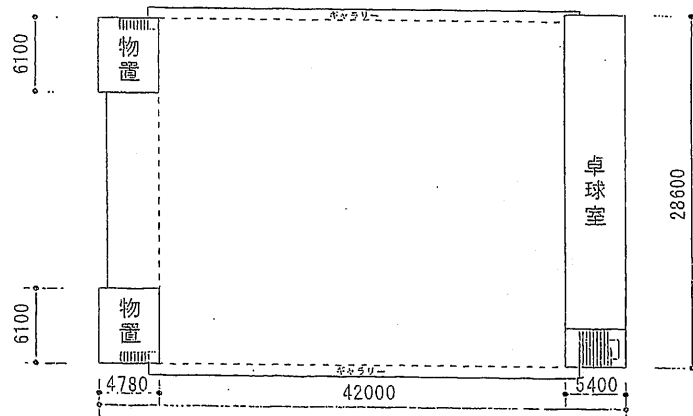

④2階平面図

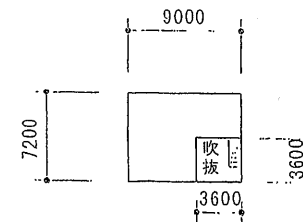


④1階平面図

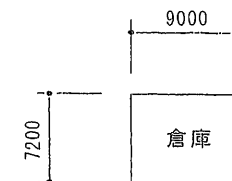

⑩平面図




⑥1階平面図

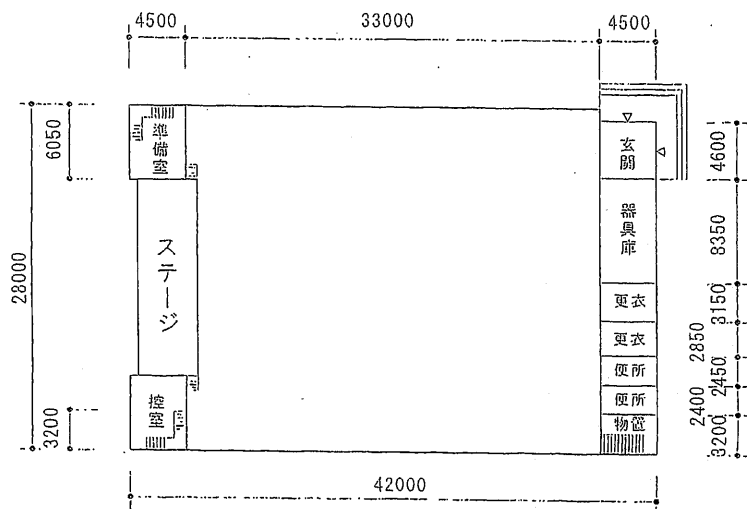


(令和3年度)

平面図	縮尺	1/400 B4	校名	竜王西小学校	調査番号	(詳細種別)	(種別)	(等級)	整理番号
					253840647				461



- 凡 例
- ⊗ 芝生
 - ⊗ ステージ

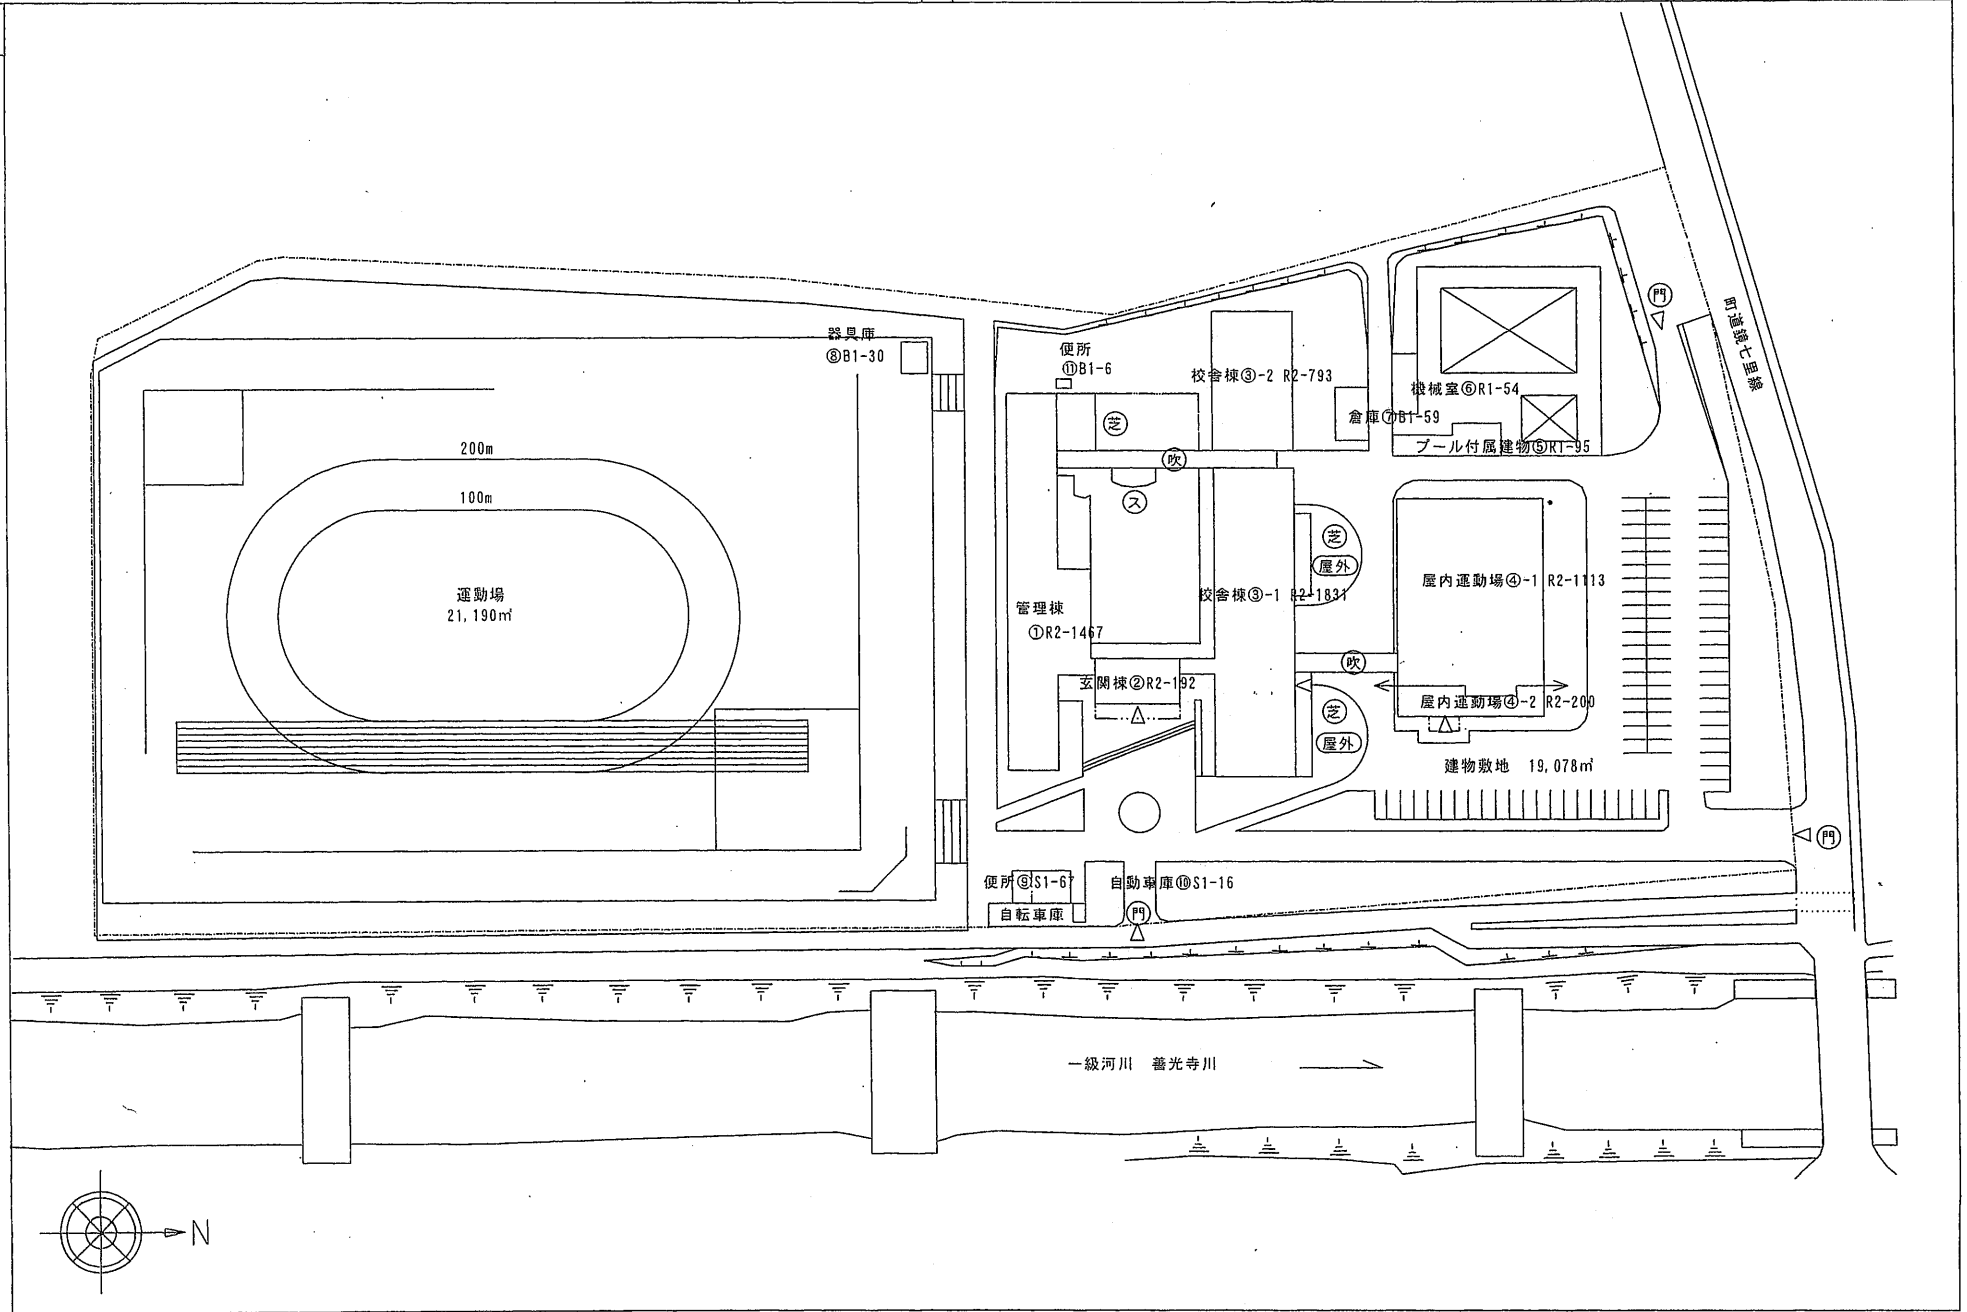

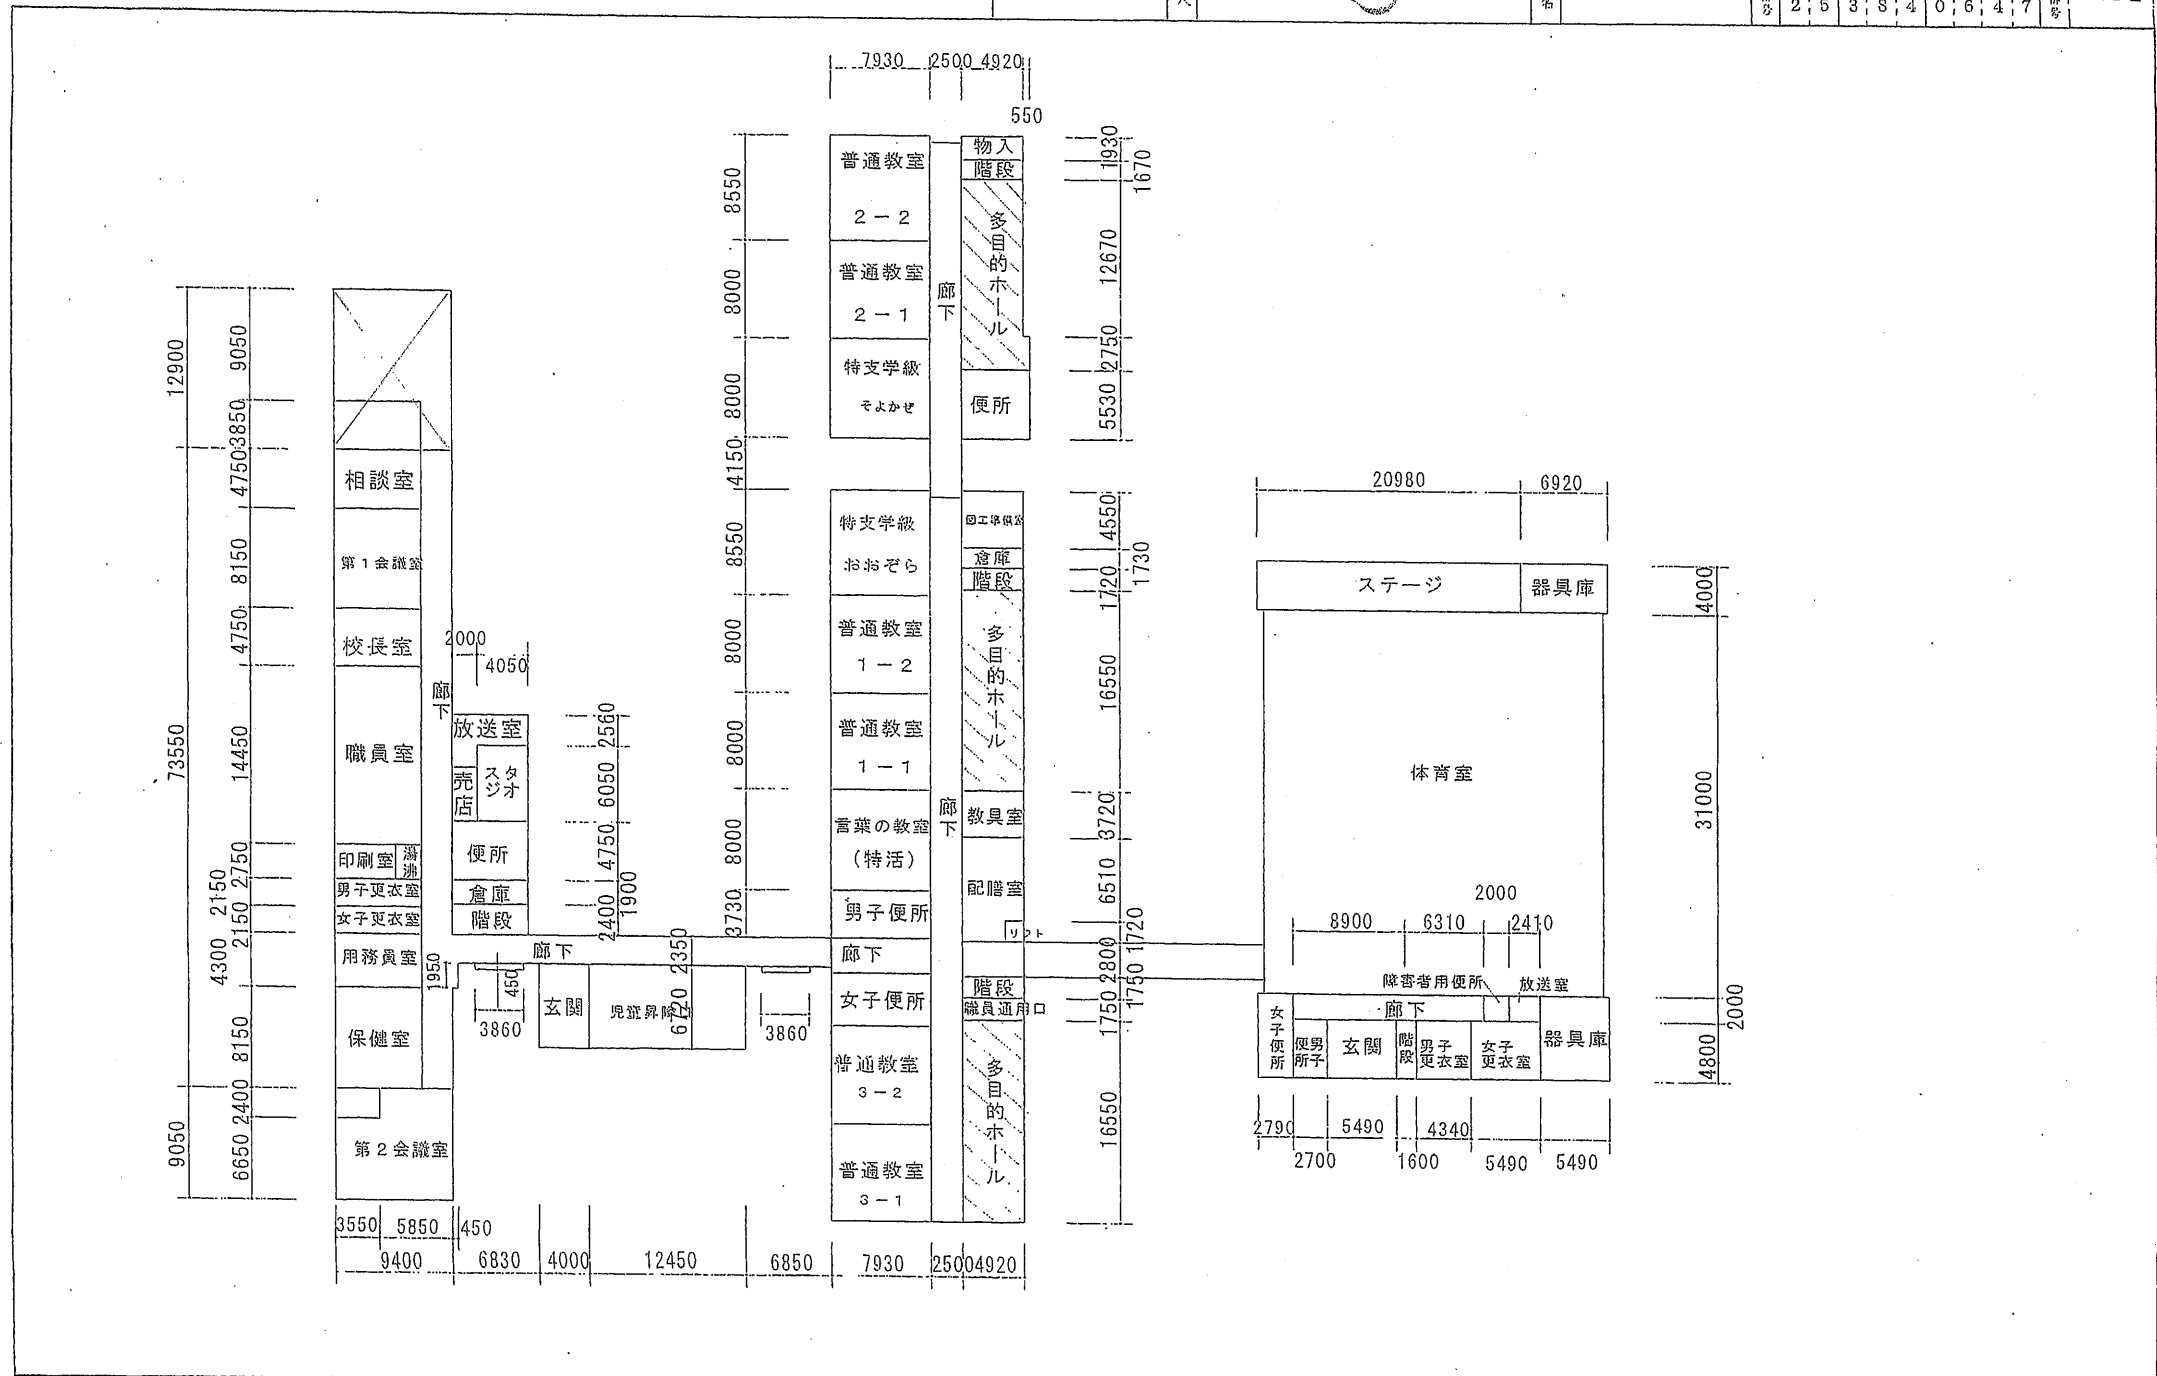



12900


4750
1930
10750
12670
2380
2370
12900

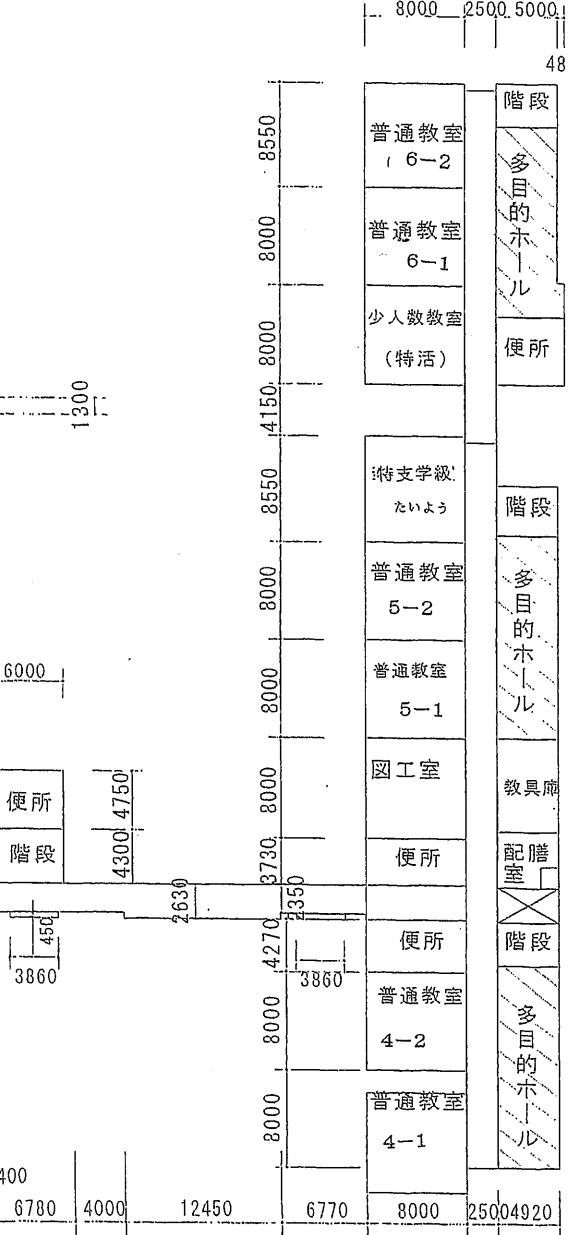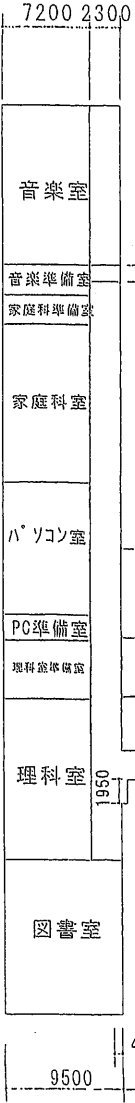

3600
12670
2750
5530
4000
16550
7450
2780
2800
3500
1720
16550

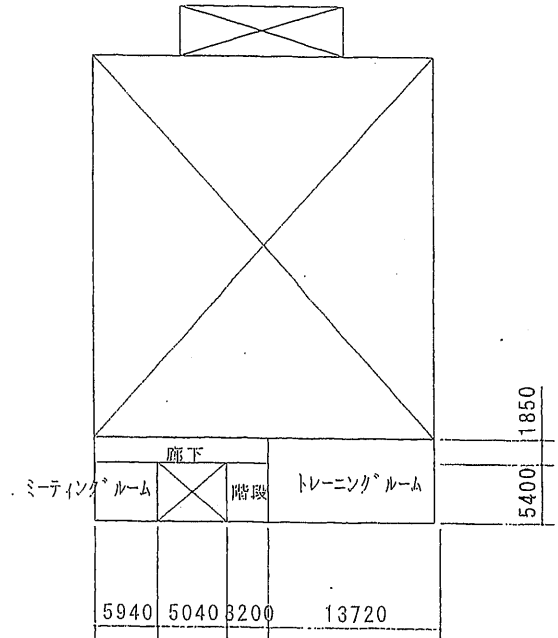


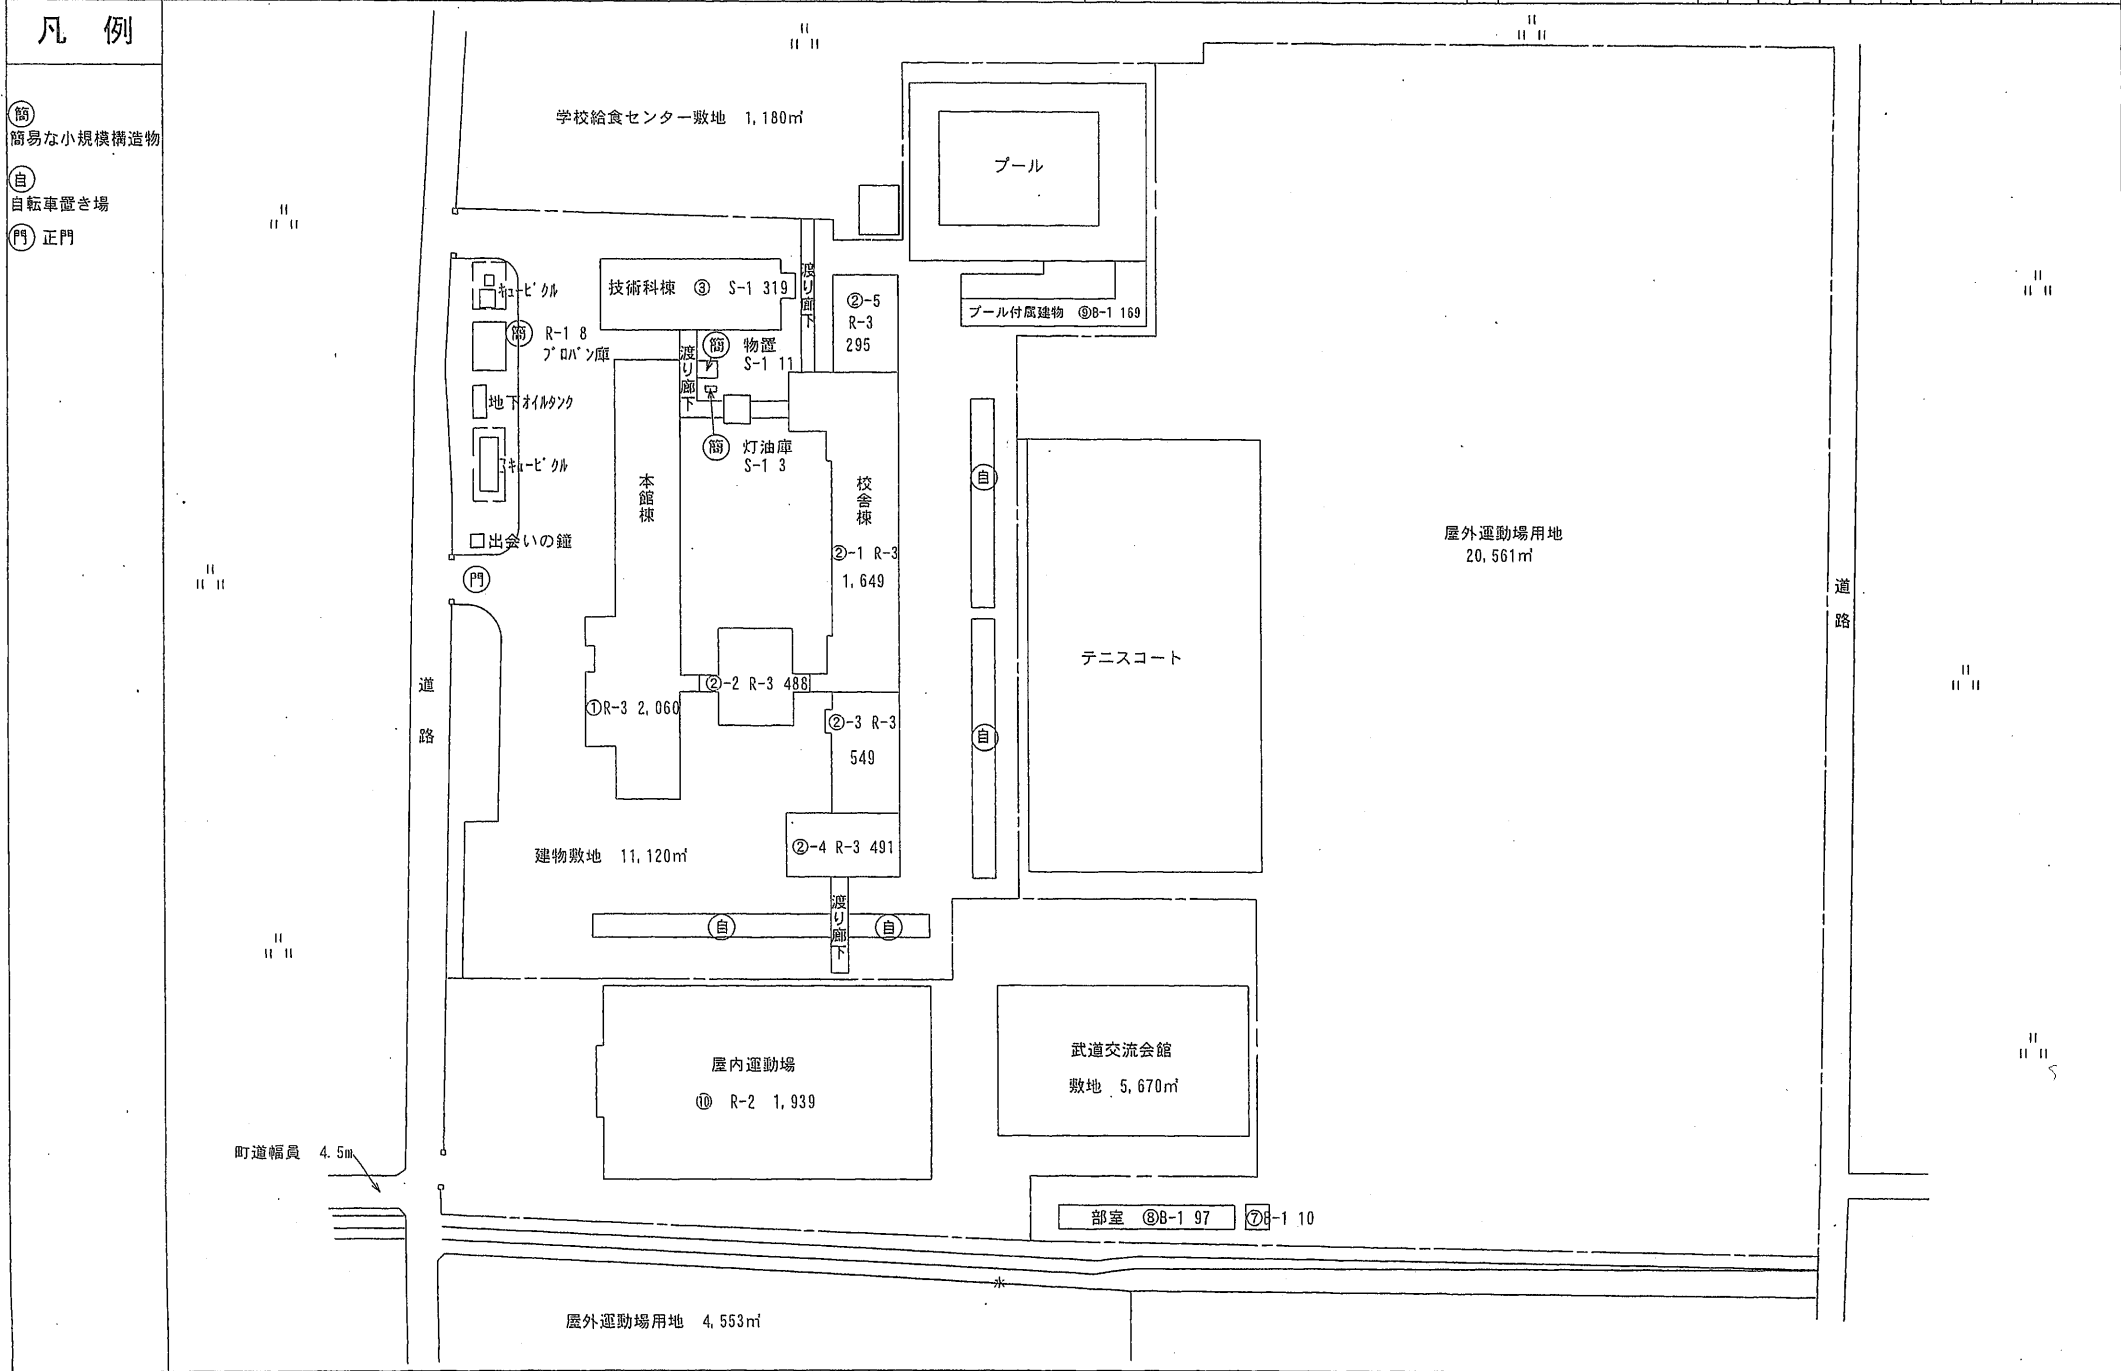

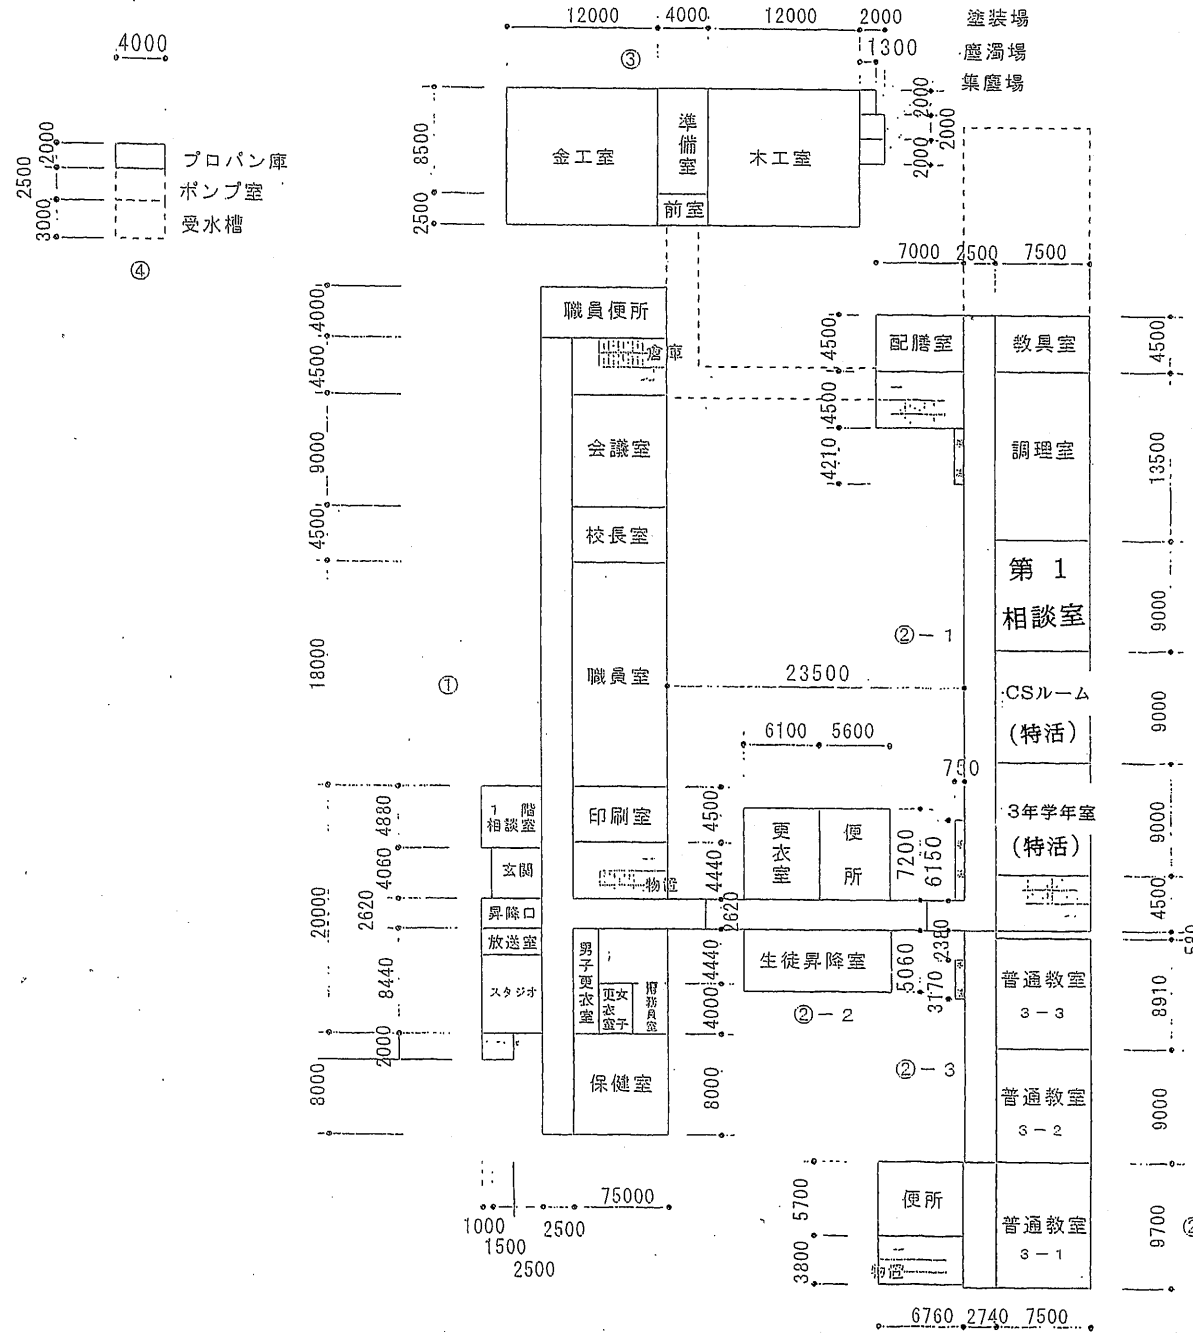


1階平面図

2階平面図





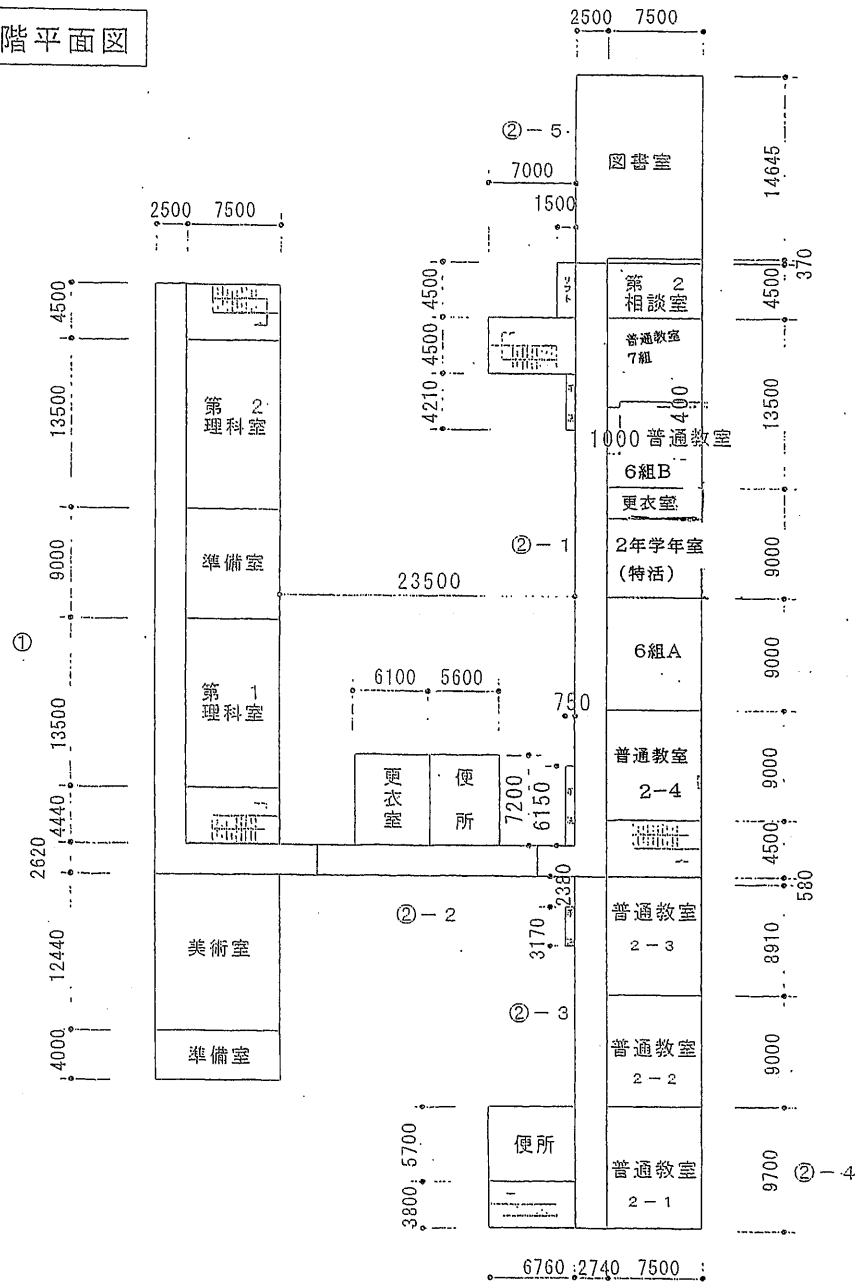


3階平面図

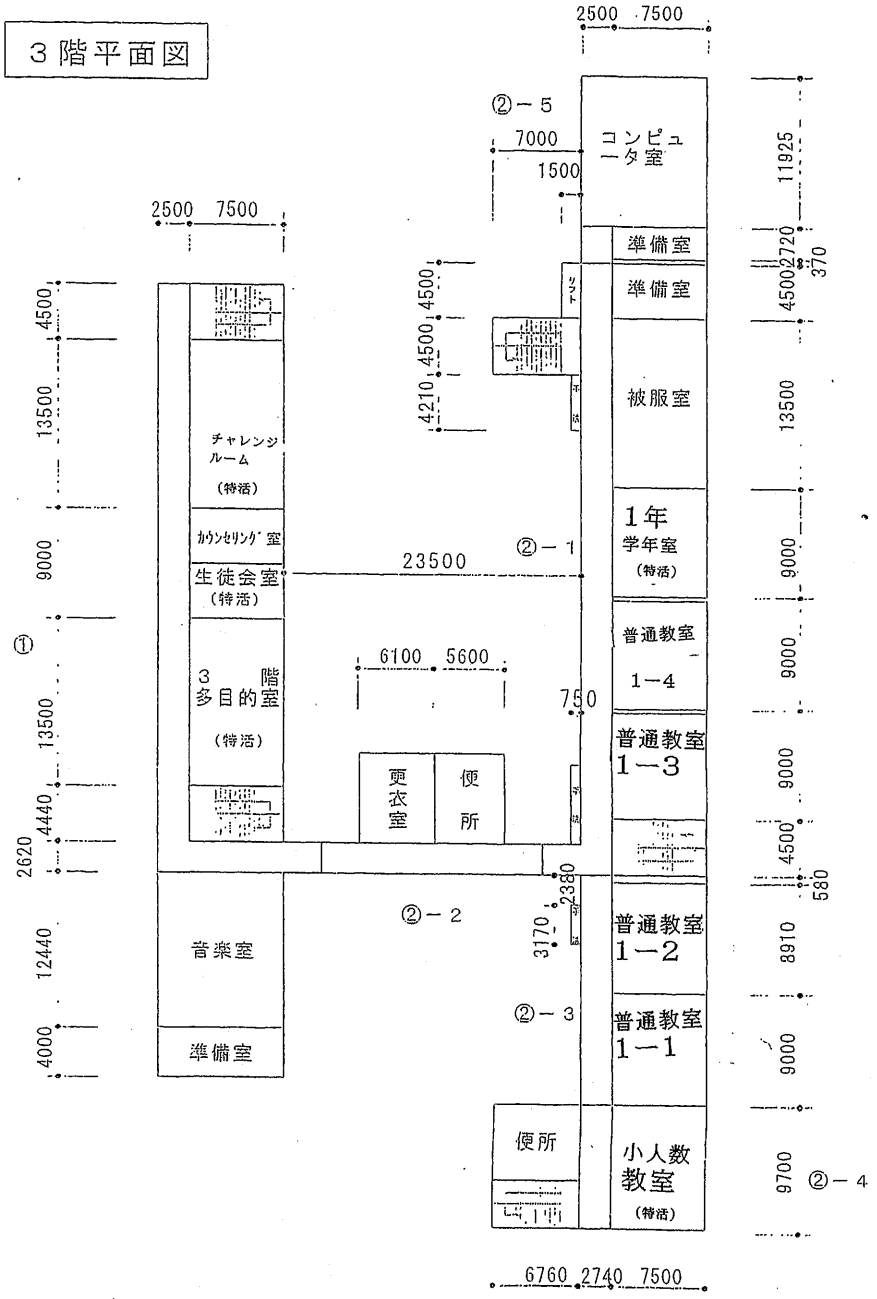


(令和3年度)

平面図	縮尺	1 / 100	A3	学校名	竜王中学校	調査番号			整理番号	462					
						(町田町東)	(学年)	(学校)							
						2	5	3	8	4	3	9	9	1	

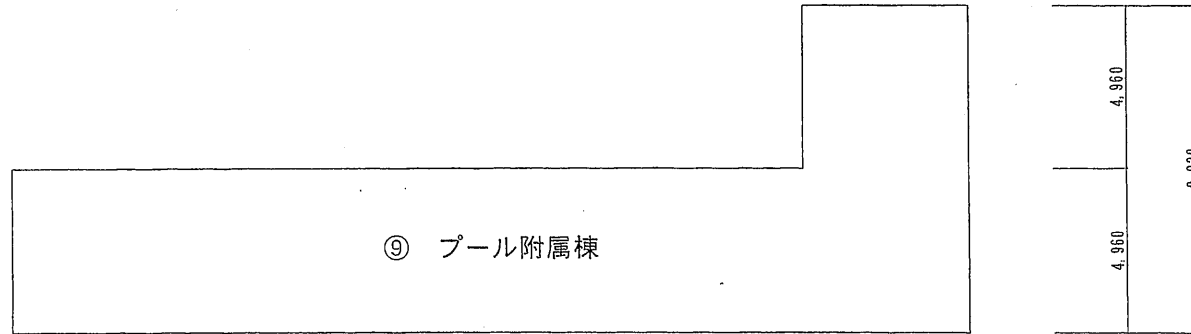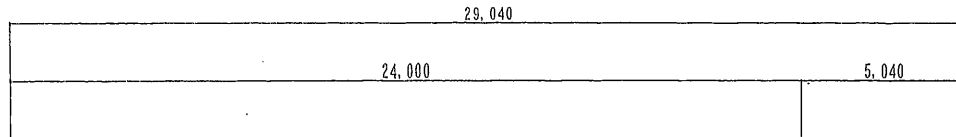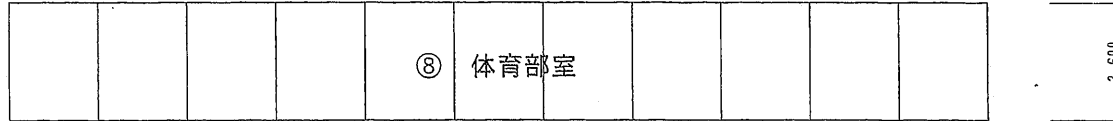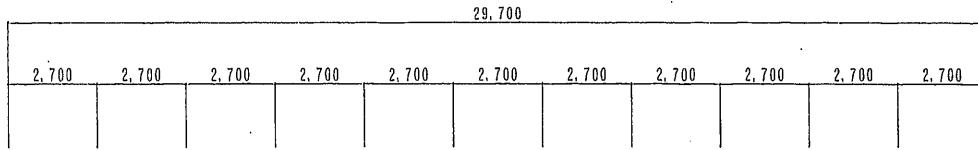
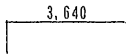








(令和3年度)

平面図	縮尺	1/500	A4	学校名	龍王中学校	(報道府県)	(市町村)	(学 校)	整理番号
						2 5	3 8 4	3 9 9 1	

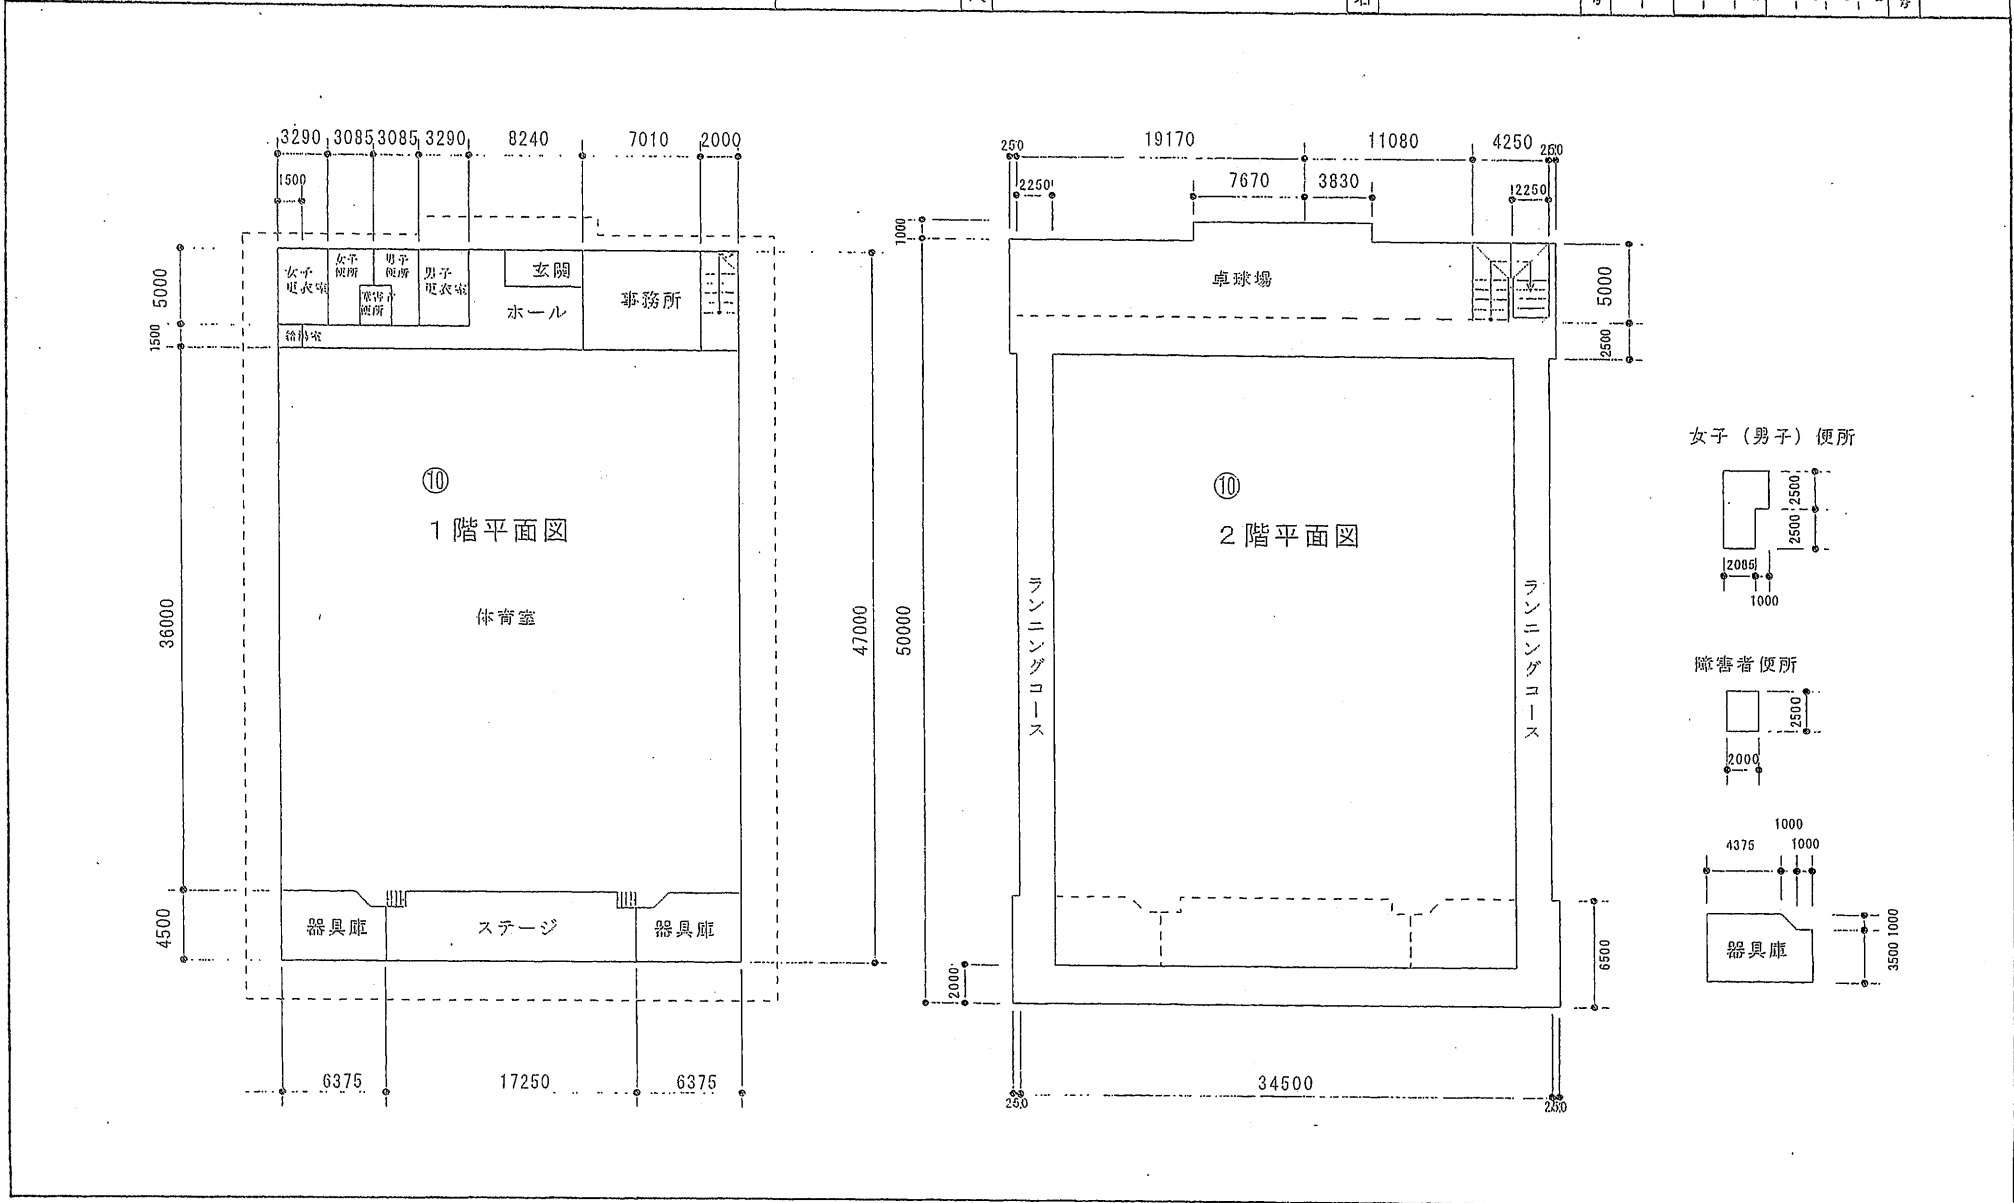


- 凡 例
- ⊕ 未とりこわし建物
 - ⊗ 危険建物
 - ⊕ 借用建物
 - ⊖ 一時使用建物
 - ⊕ 自動車庫

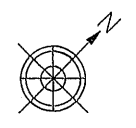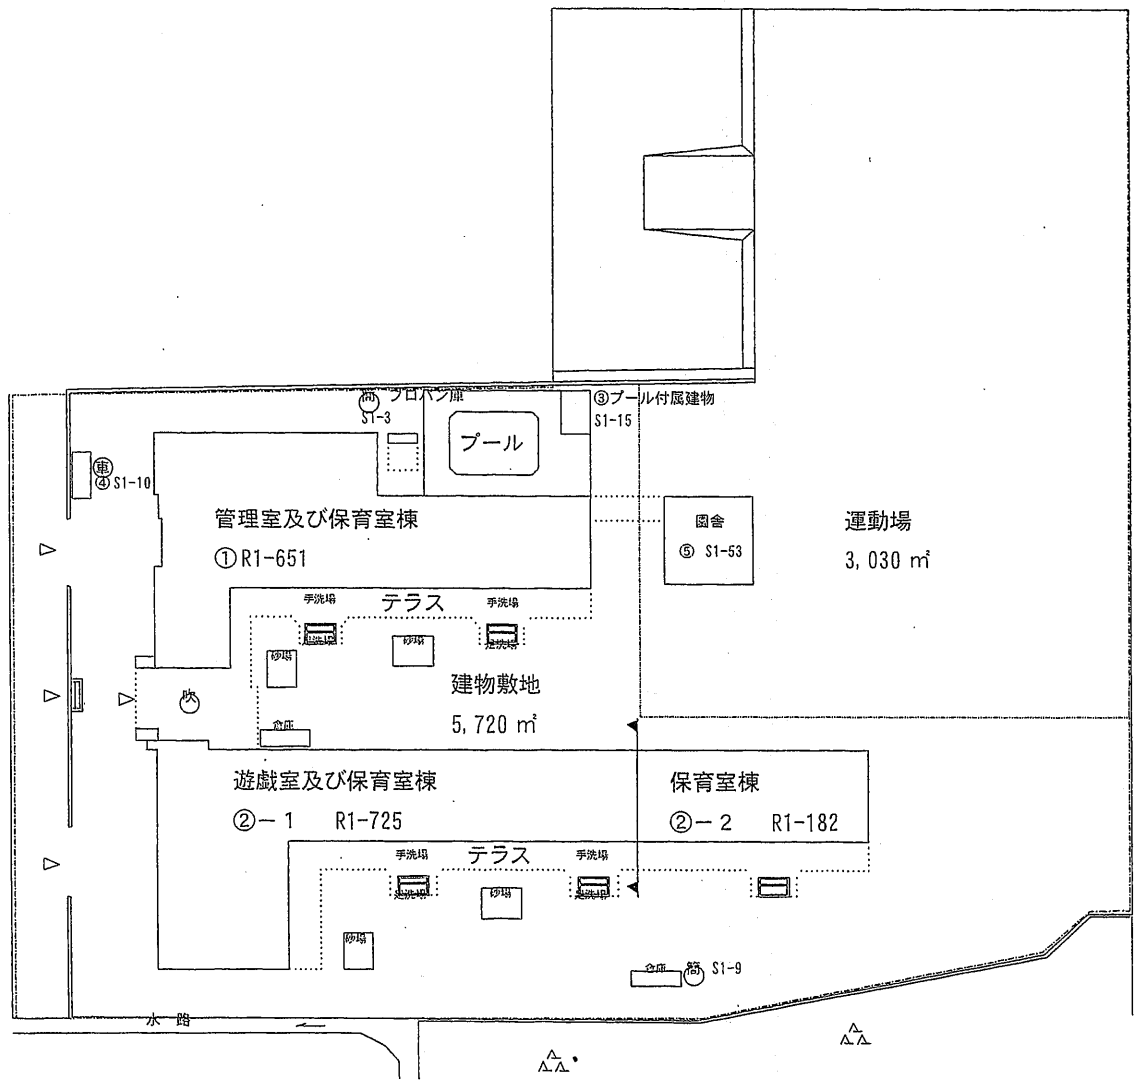

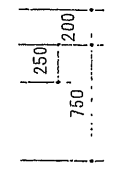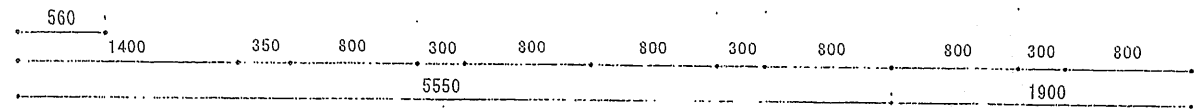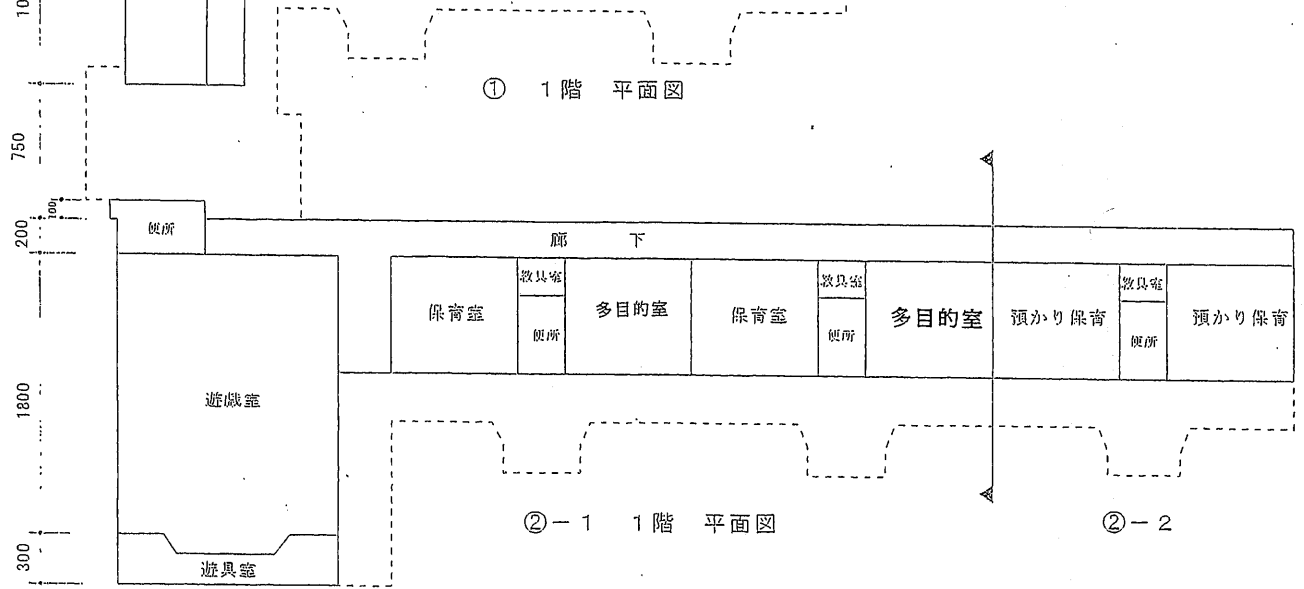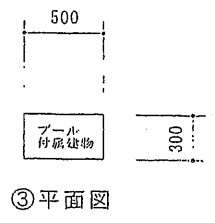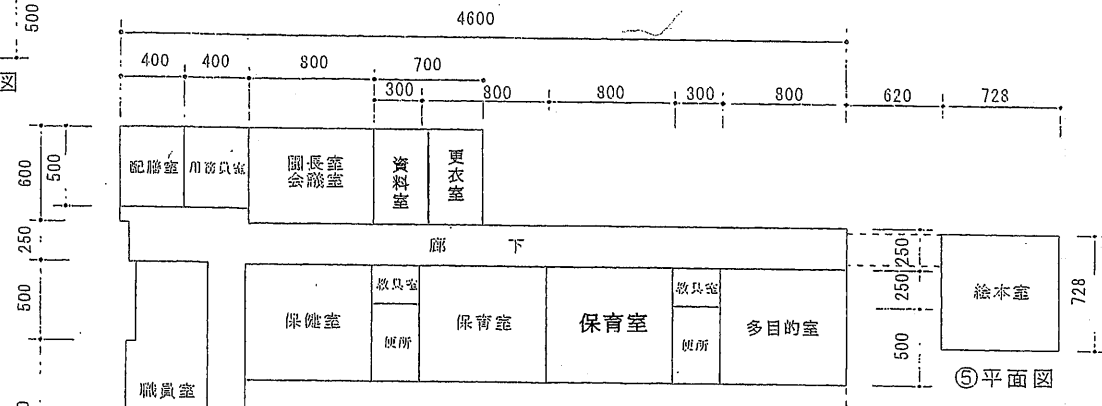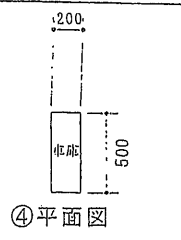

施設の配置図	縮尺 1/500	学校名 学校給食センター	調査番号	(都道府県)			(市町村)			(学校)				整理番号 463
				2	5	3	8	4	K	0	1	6		

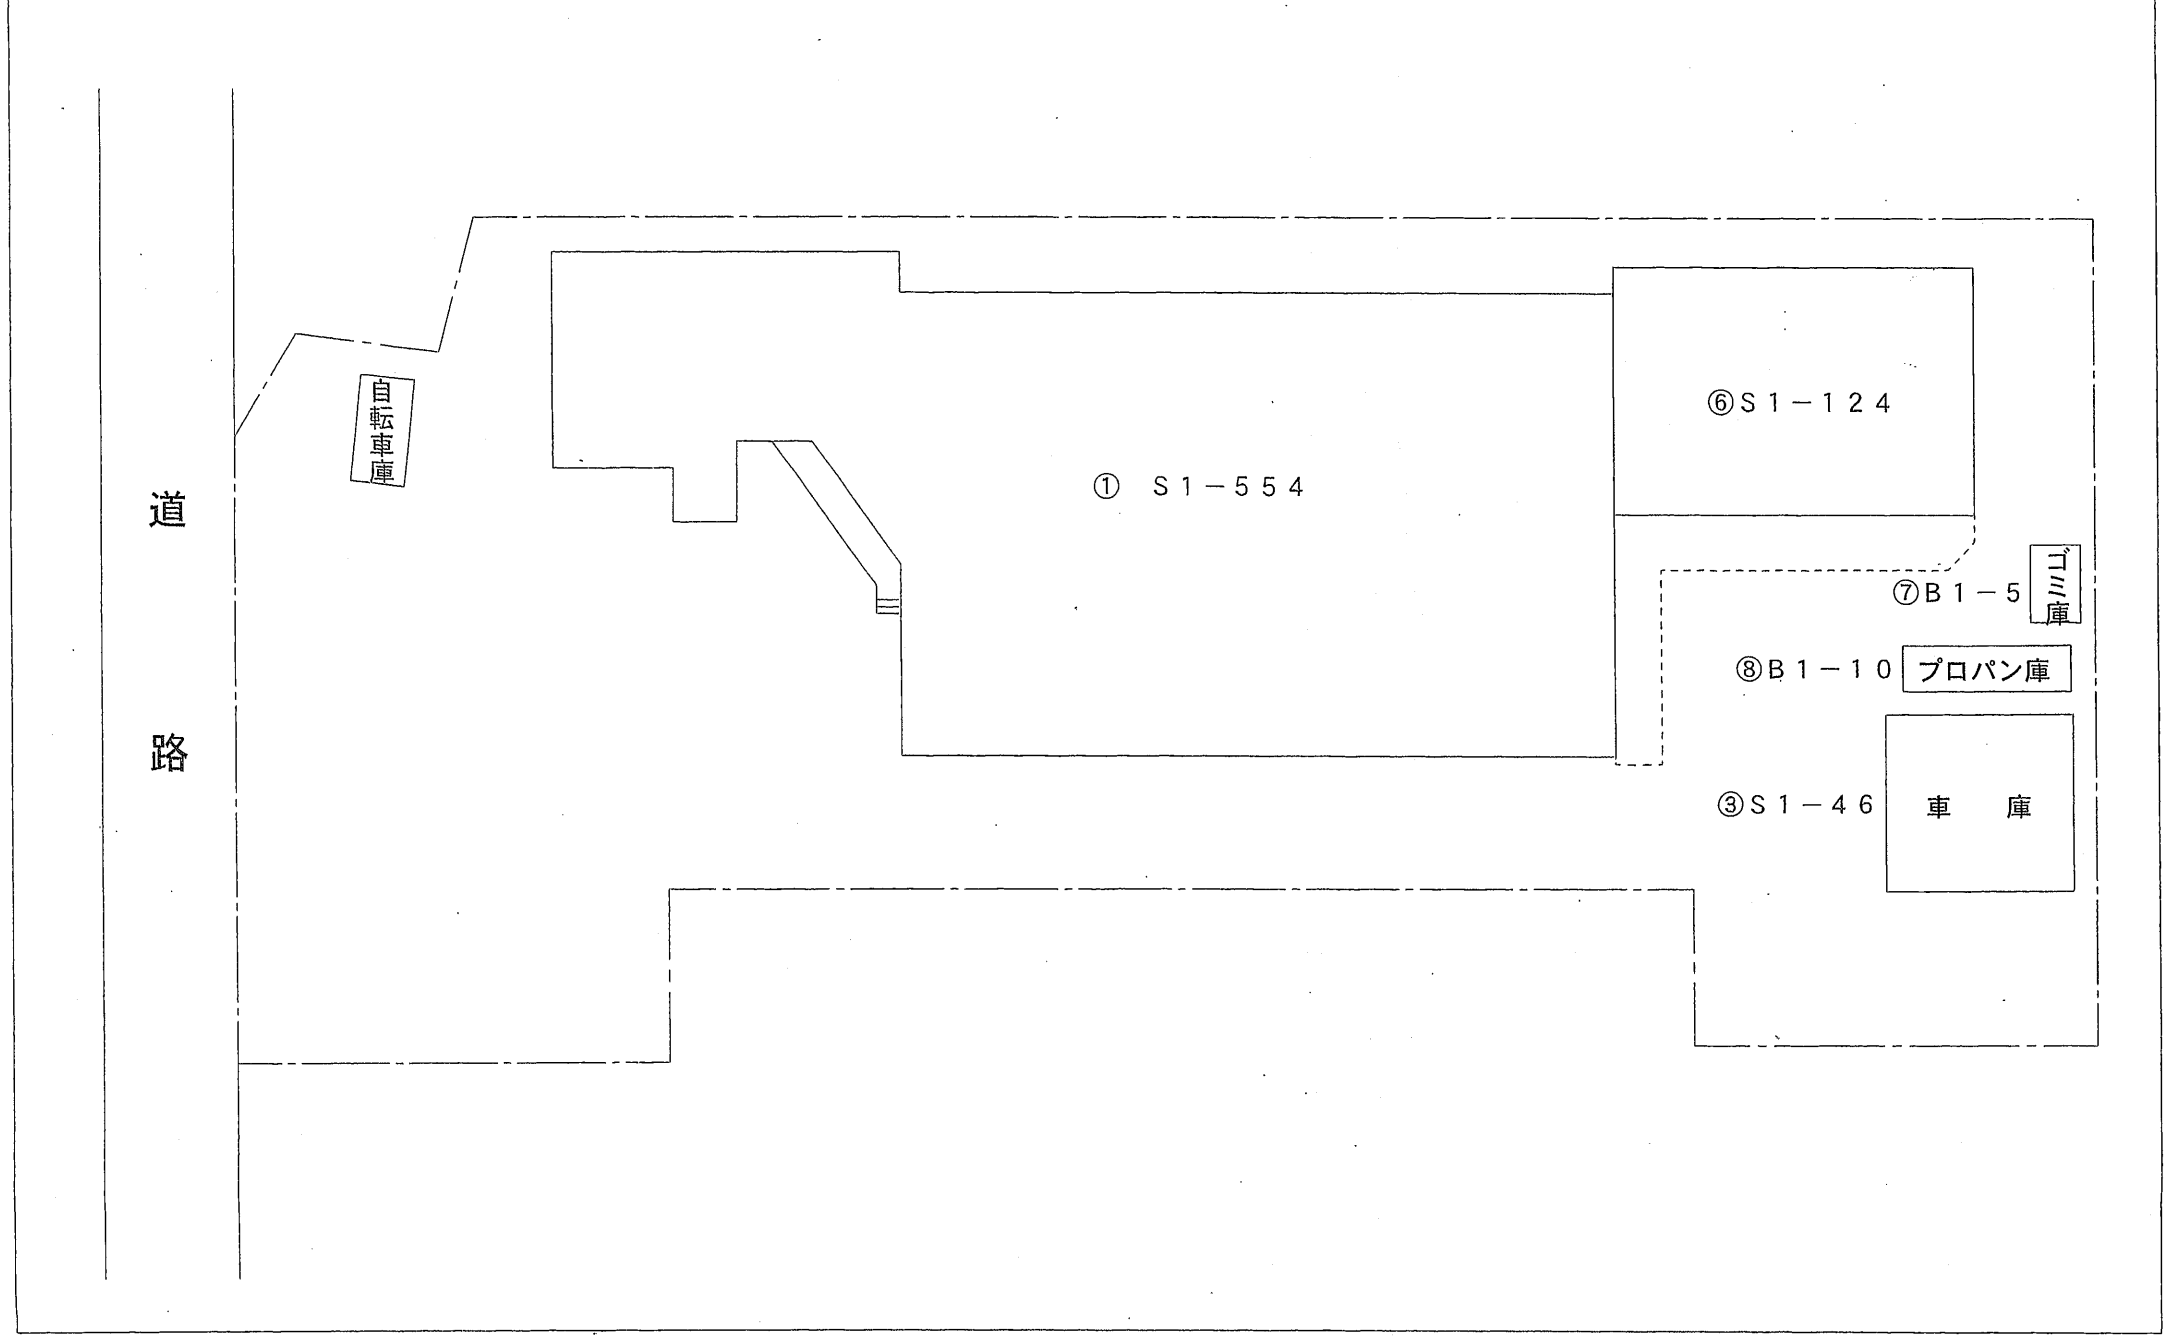

令和3年度

平面図

縮尺

1/500

学校名

学校給食センター

調査番号

(都道府県)

(市町村)

(学校)

整理番号

463

2

5

3

8


4



K

0

1


6

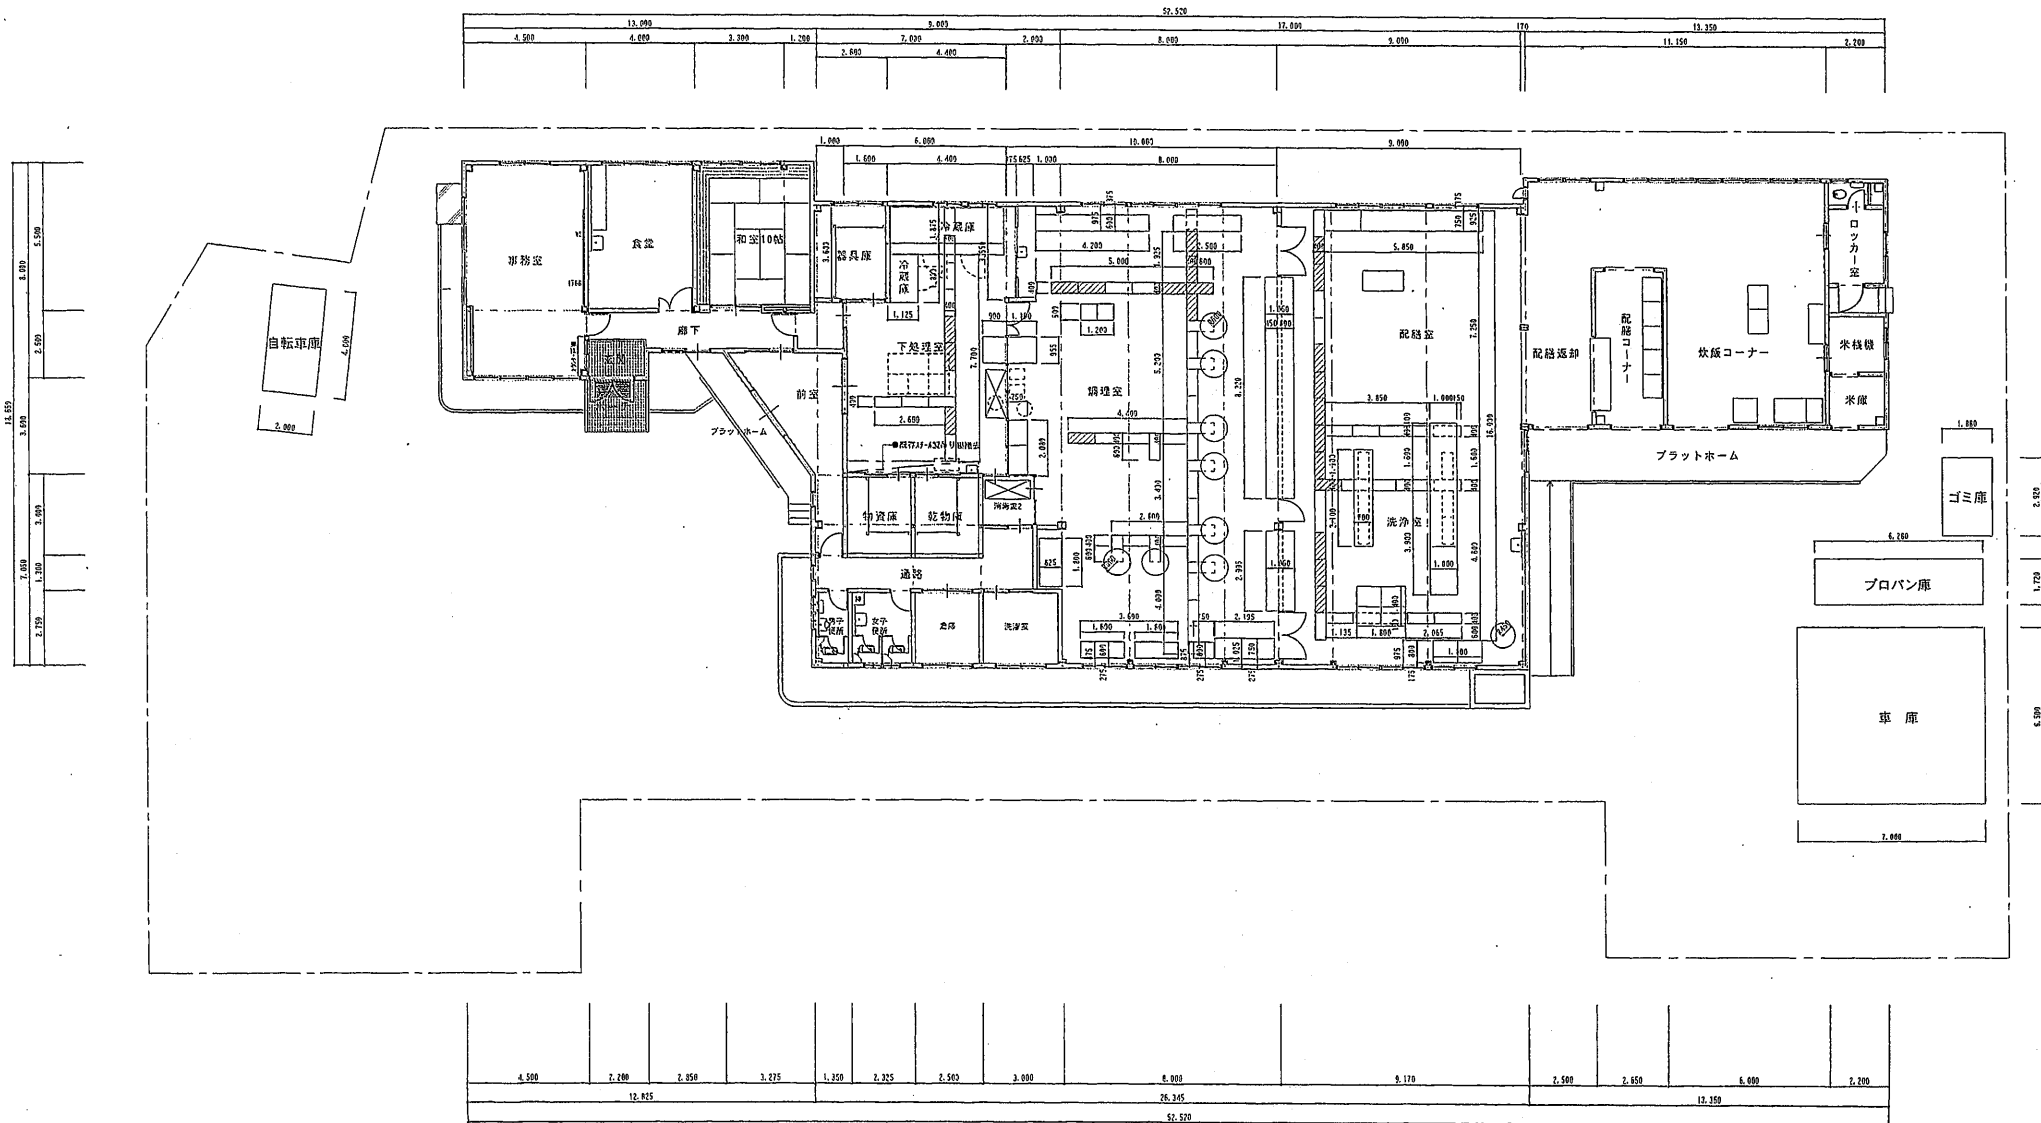

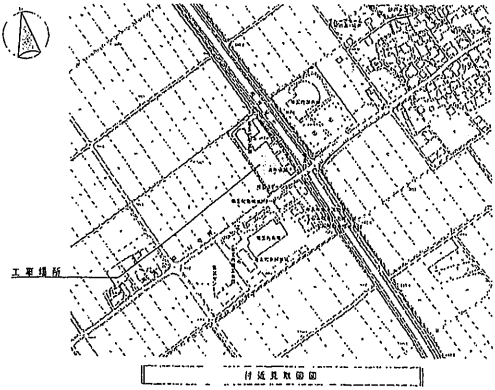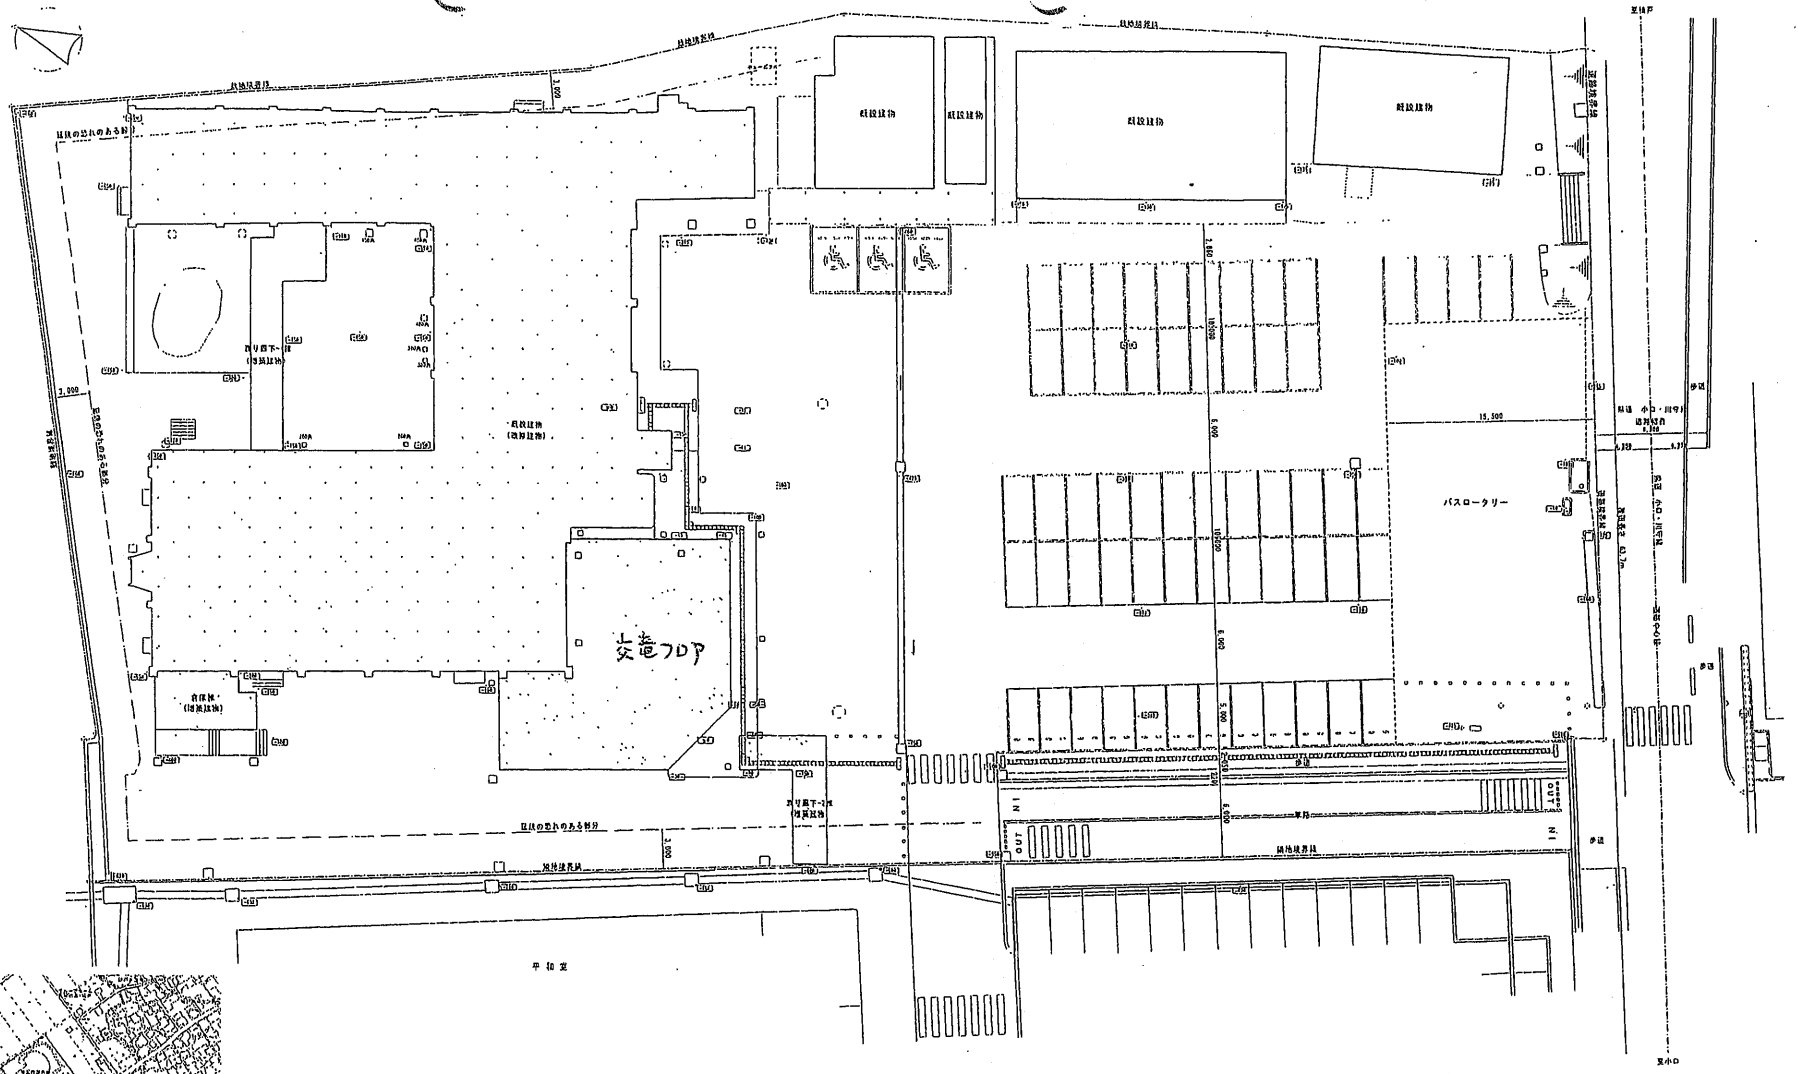

配設図 1/1200

凡例
 [Hatched Box] 既存施工範囲を示す。
 [Solid Box] 増設施工範囲を示す。

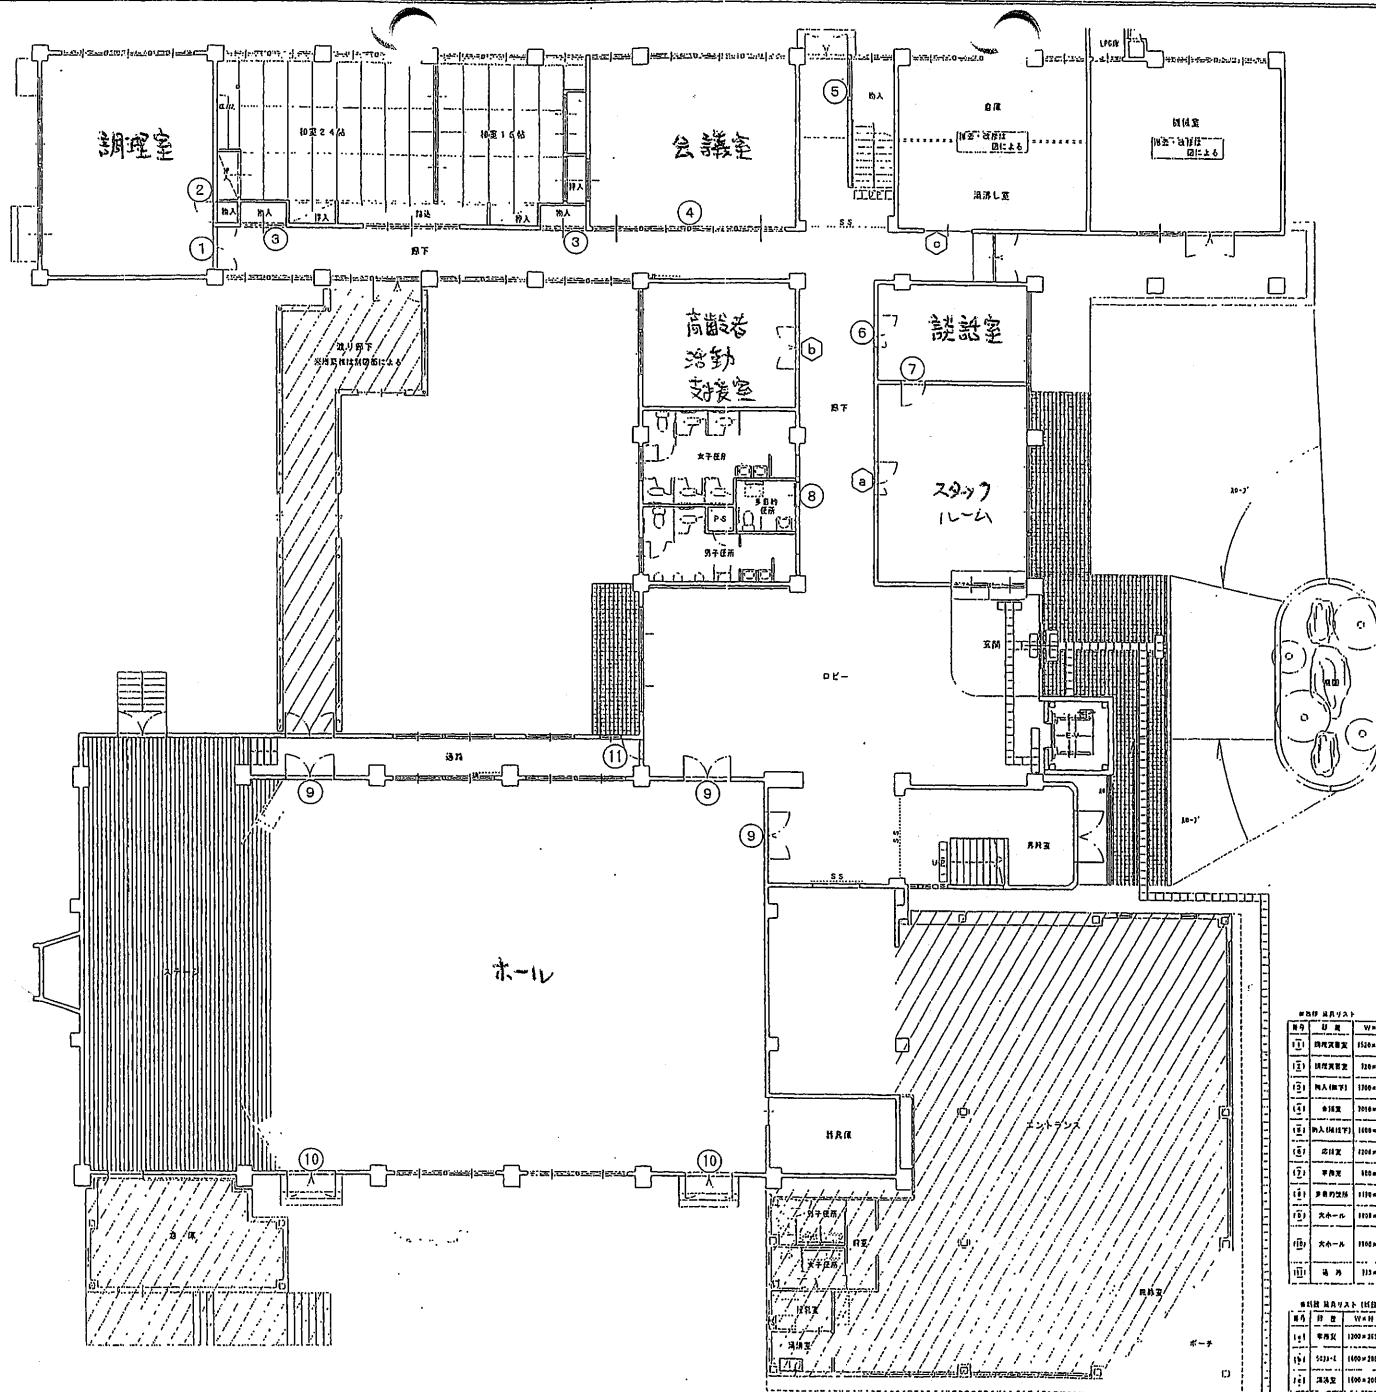



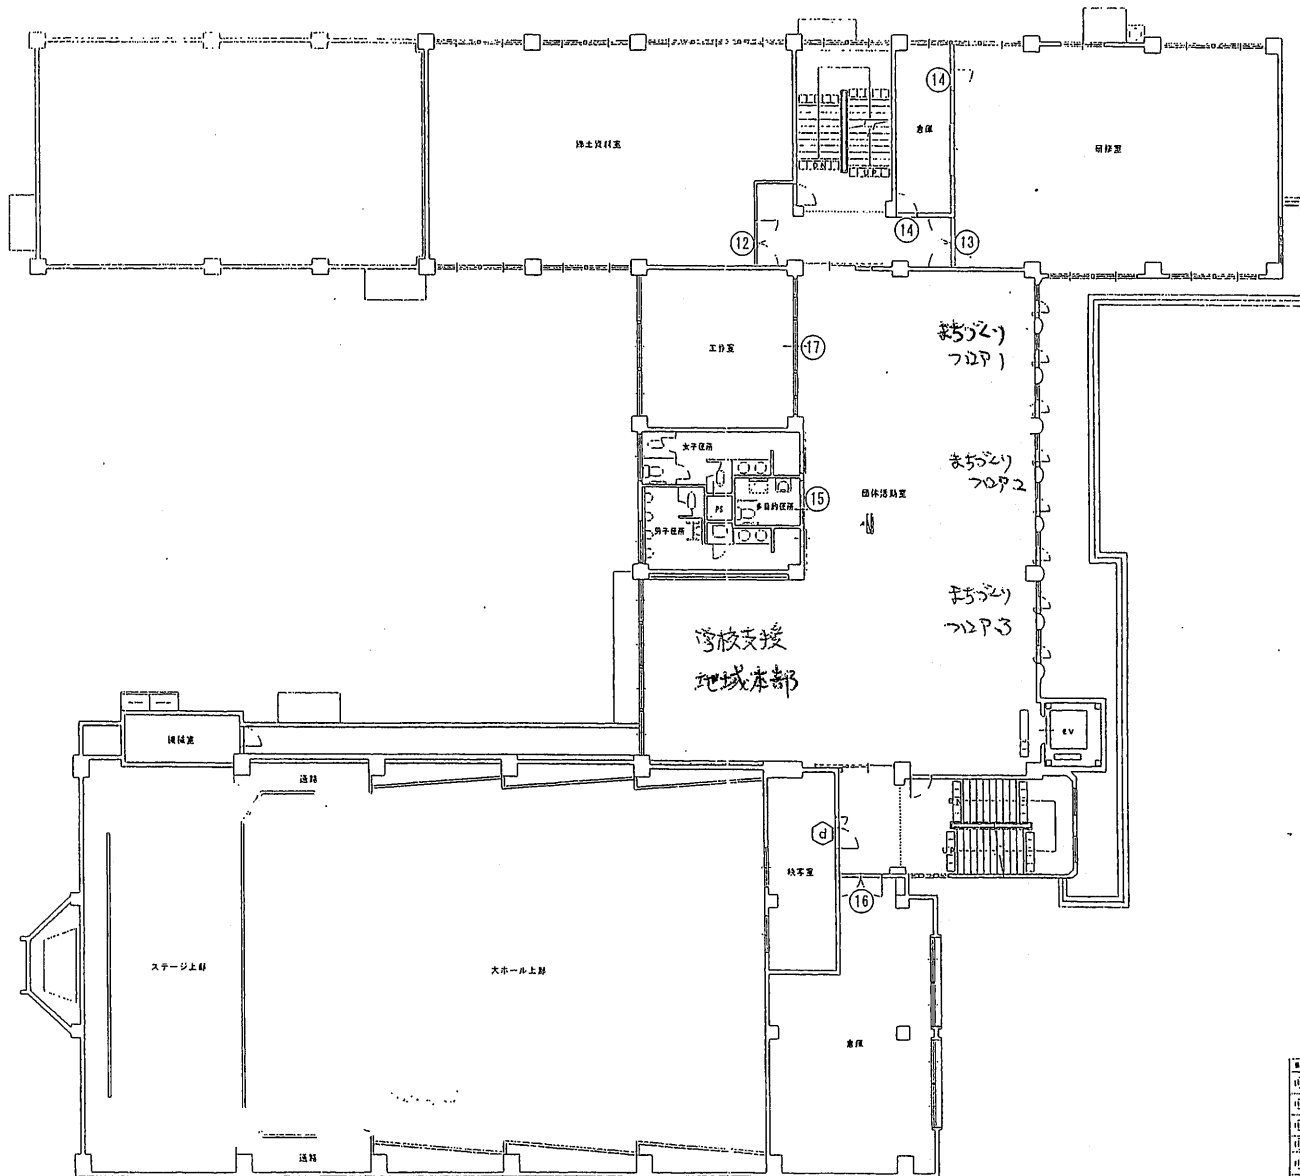








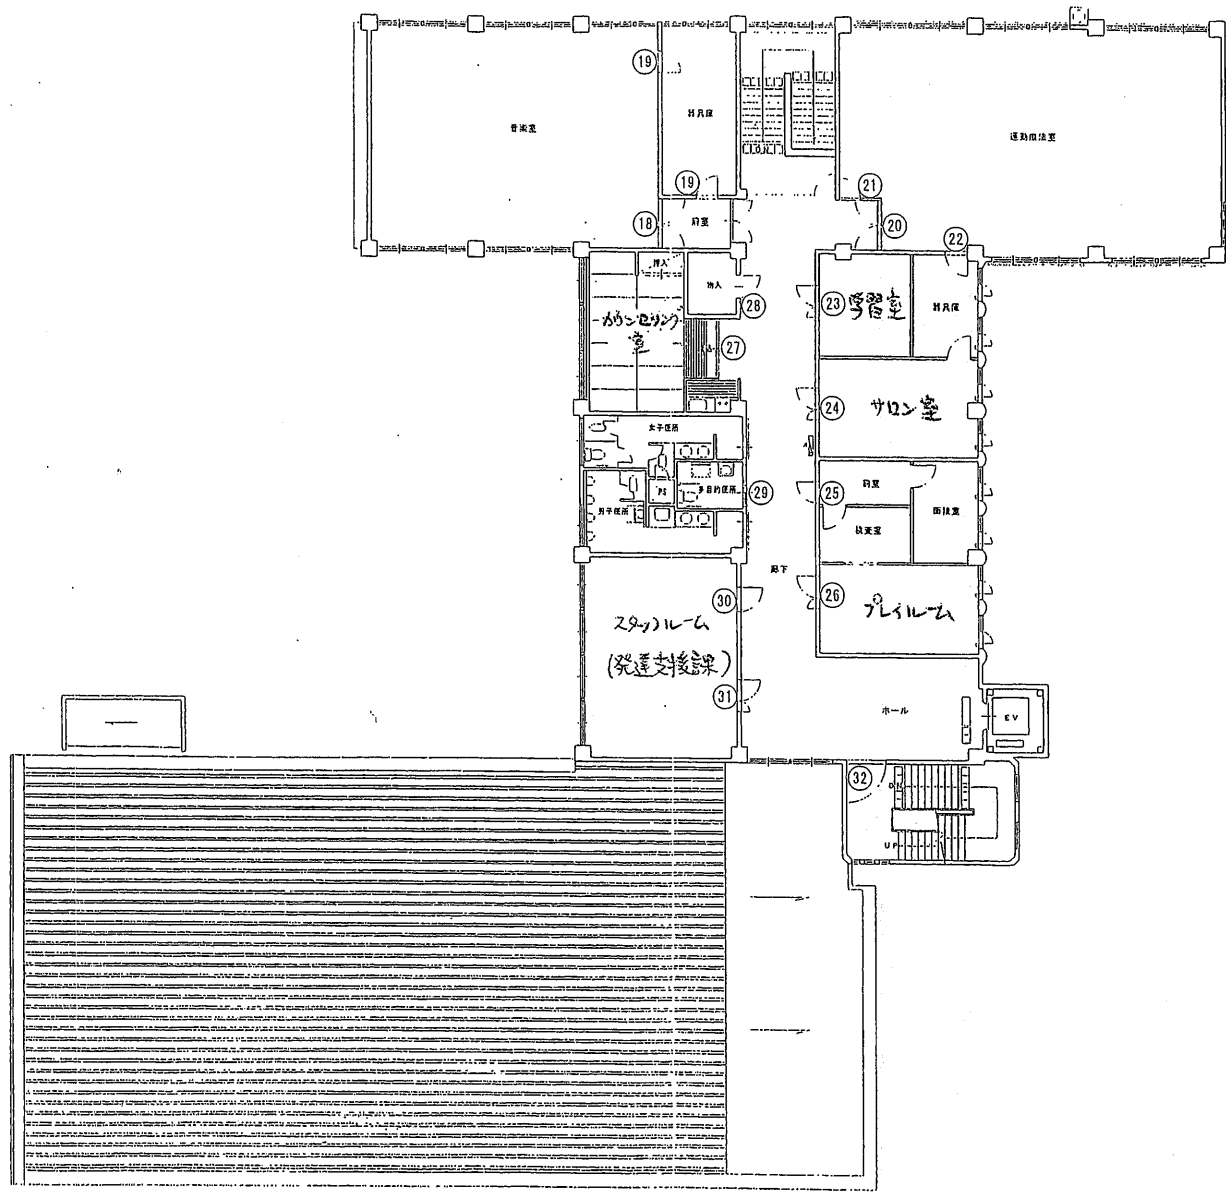



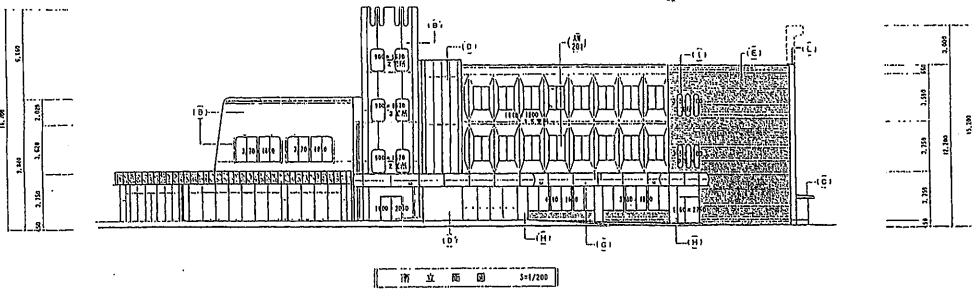



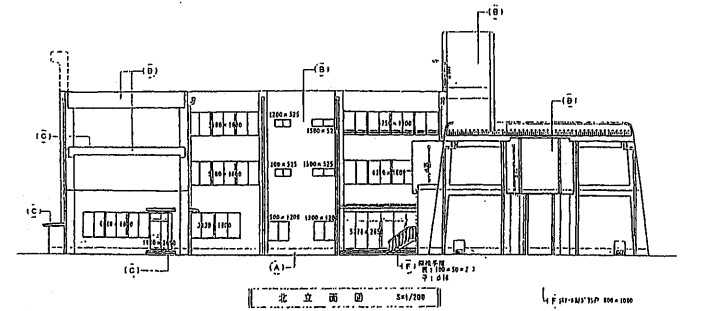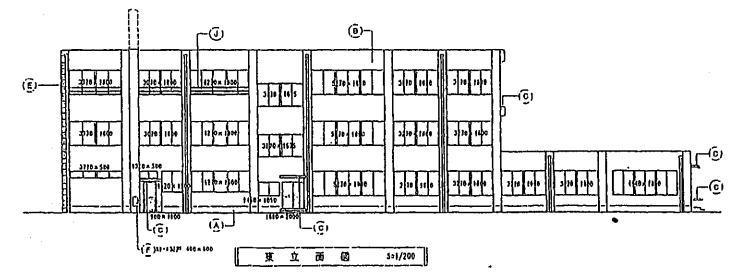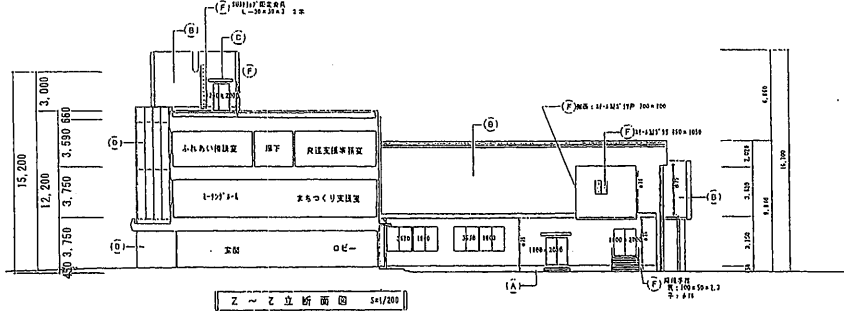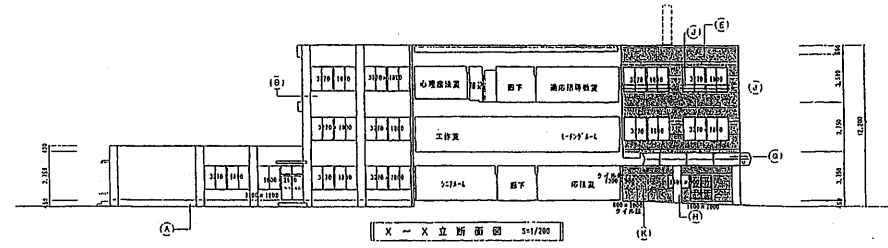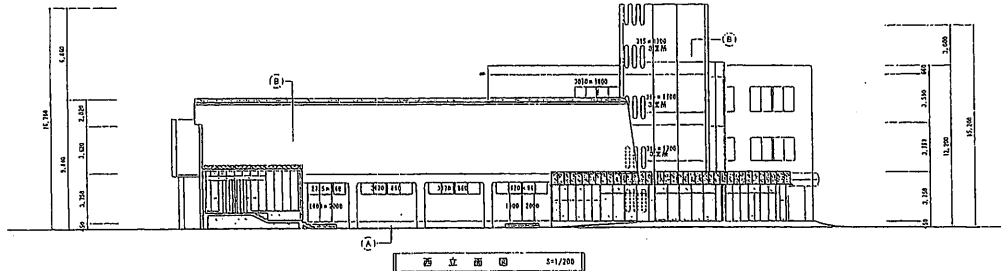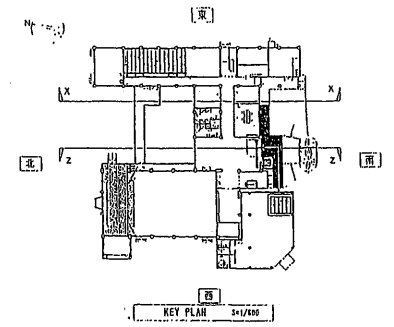


番号	工事部位	概況	仕様	備考	工事部位	概況	仕様	備考
(A)	床	モルタル磨き出し (コンクリート下地)	下地処理の上 水栓ウレタン塗		(B)	窓	アルミサッシ塗装	小ロケイル (モルタル下地)
(C)	床・外壁	タイル貼付 モルタル磨き出し (コンクリート下地)	下地処理の上 既付タイル (既設タイル剥離は、カチオンファイバーコーティング済 下地処理の上 既付タイル)		(D)	床		ガム(ワイルド)床 100 (耐火打層 (11) - ジュアシート下地)
(E)	壁・天井・床	防湿モルタル (コンクリート下地)	樹脂ベスト塗布の上 ウレタン塗布済 (1-2)					
(F)	外壁	既付タイル 入土の板	下地処理の上 既付タイル					
(G)	外壁	既付タイル 20mm厚仕上げ下地	下地処理の上 既付タイル					
(H)	外壁	中ロケイル	高圧洗浄のみ					
(I)	屋根	既設60P型	ケレン及び下地処理の上 ポリウレタン塗					
(J)	屋根	アルミ板	ケレン及び下地処理の上 ポリウレタン塗					
(K)	扉	ガラスブロック	クラック補修 清掃					
(L)	扉	既付	下地処理の上 既付タイル					
(M)	その他	モルタルコーティング	本階床に 200x300x12 (サンド 500x75) (11x400 300x120) 等 <既付アルミサッシ及び既付タイル>					


※ 床下地処理
 高圧洗浄 (100kg/㎡) 以上
 モルタル磨き出し (コンクリート下地) 100 (耐火打層 (11) - ジュアシート下地)
 タイル貼付 (モルタル下地) 100 (耐火打層 (11) - ジュアシート下地)

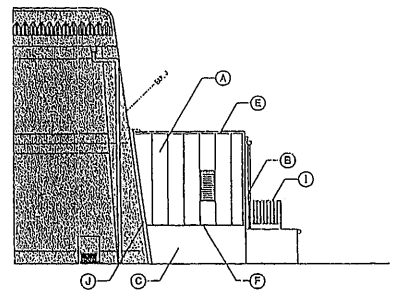


倉庫棟一北立面図 1/100

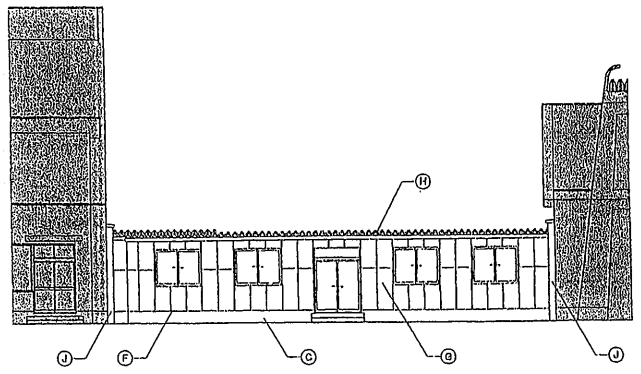

渡り廊下棟一北立面図 1/100

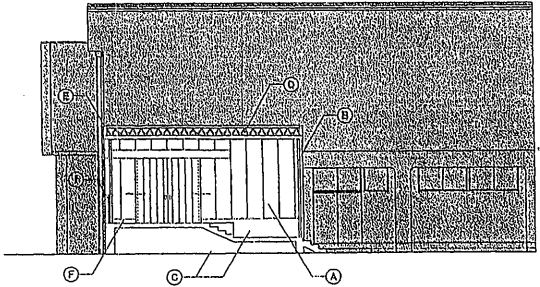


倉庫棟一西立面図 1/100



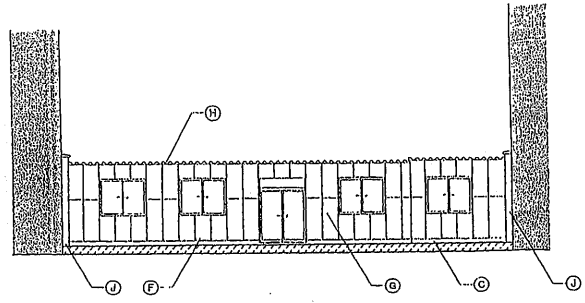


渡り廊下棟一南立面図 1/100



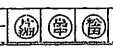

周辺見取図

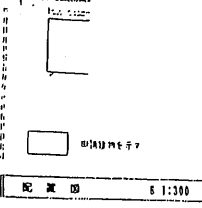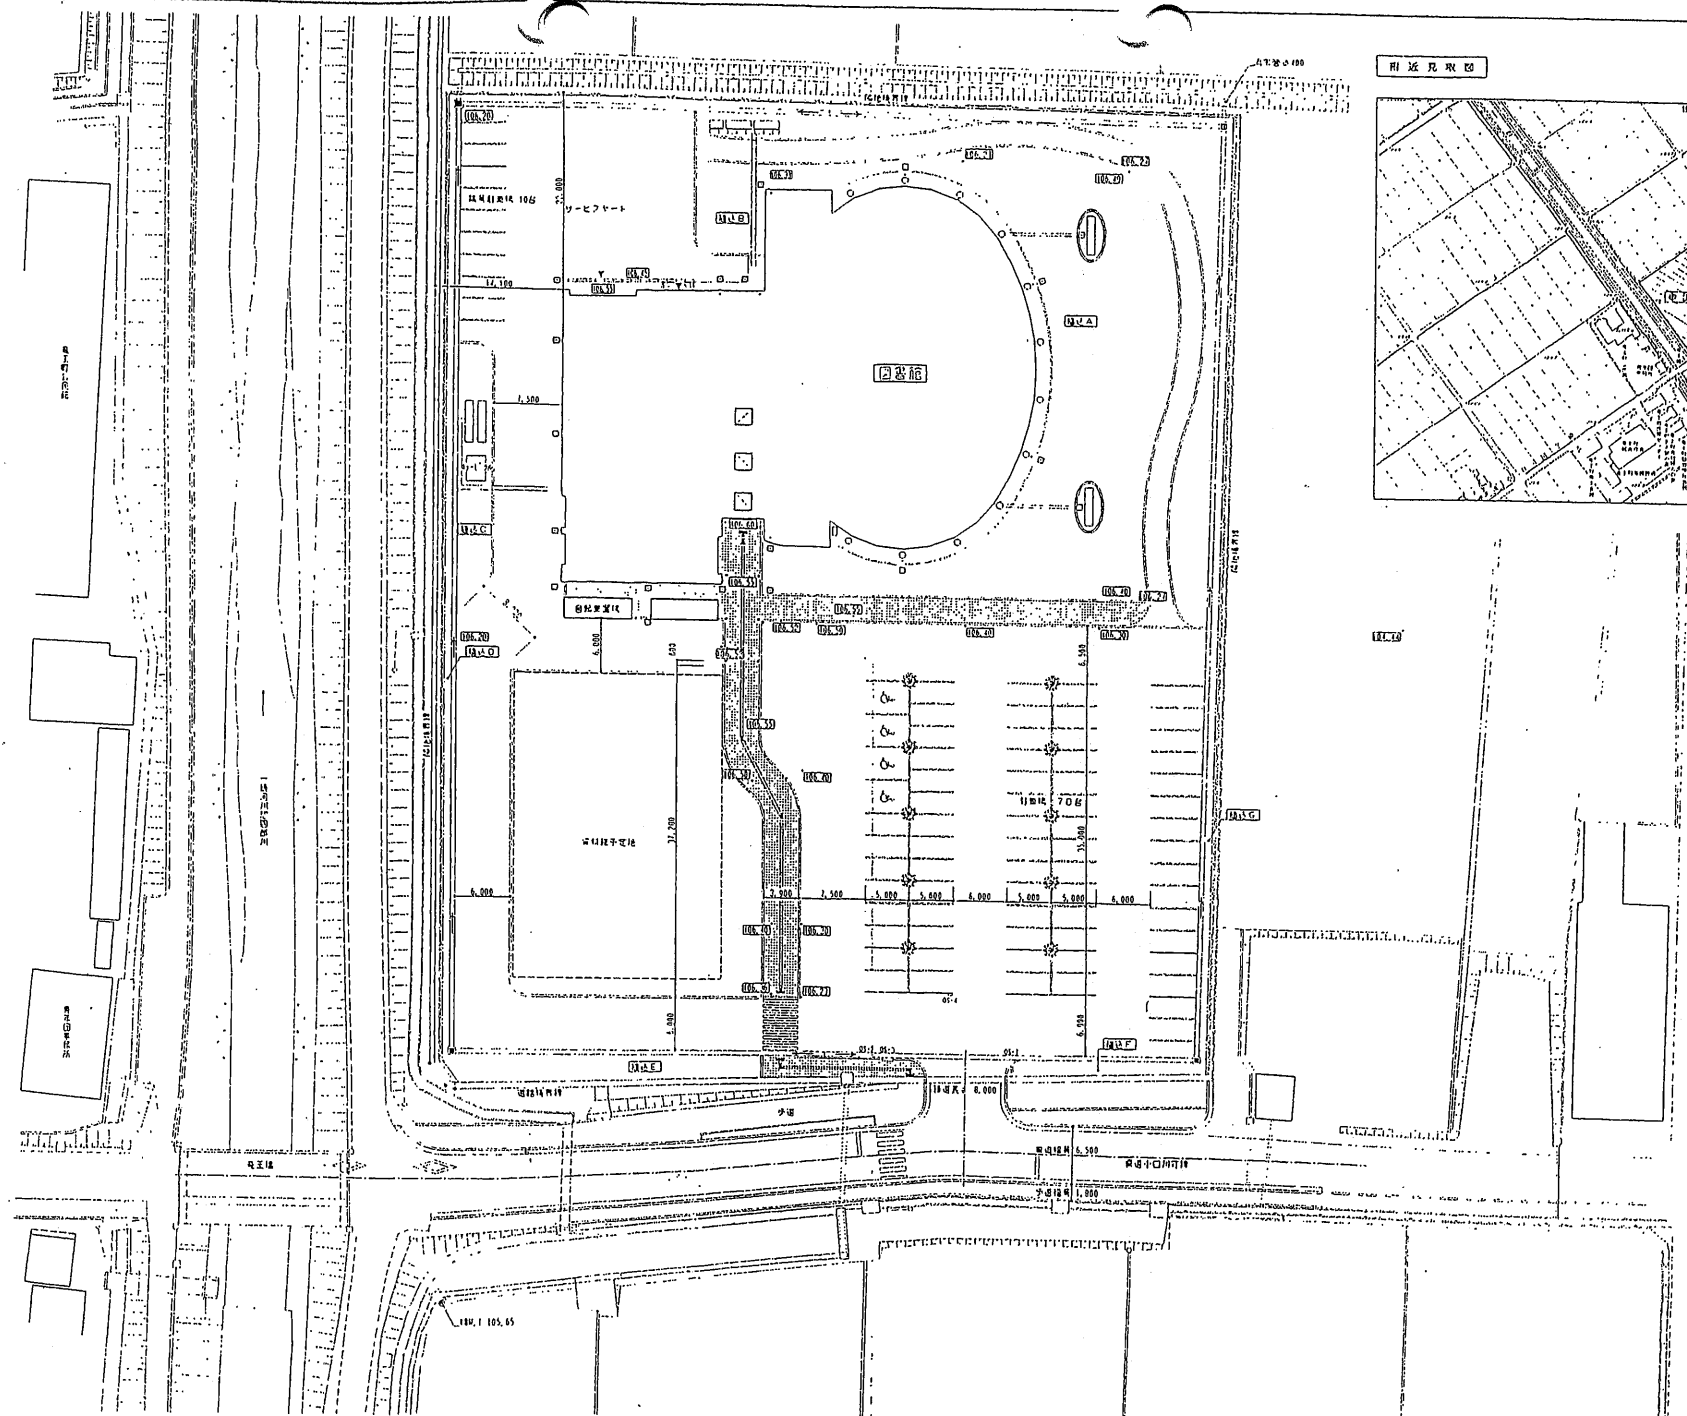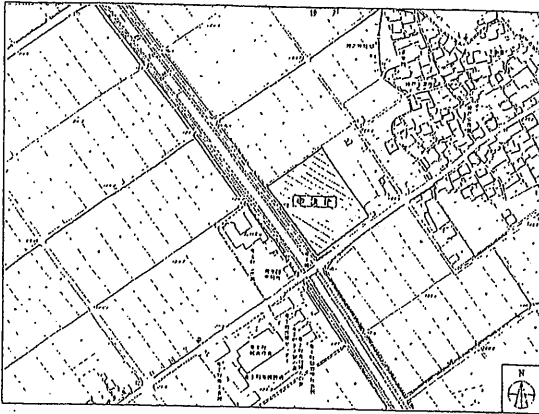


ATC		備考		老玉町立図書館建設工事		図庫		DATE	SIGN.

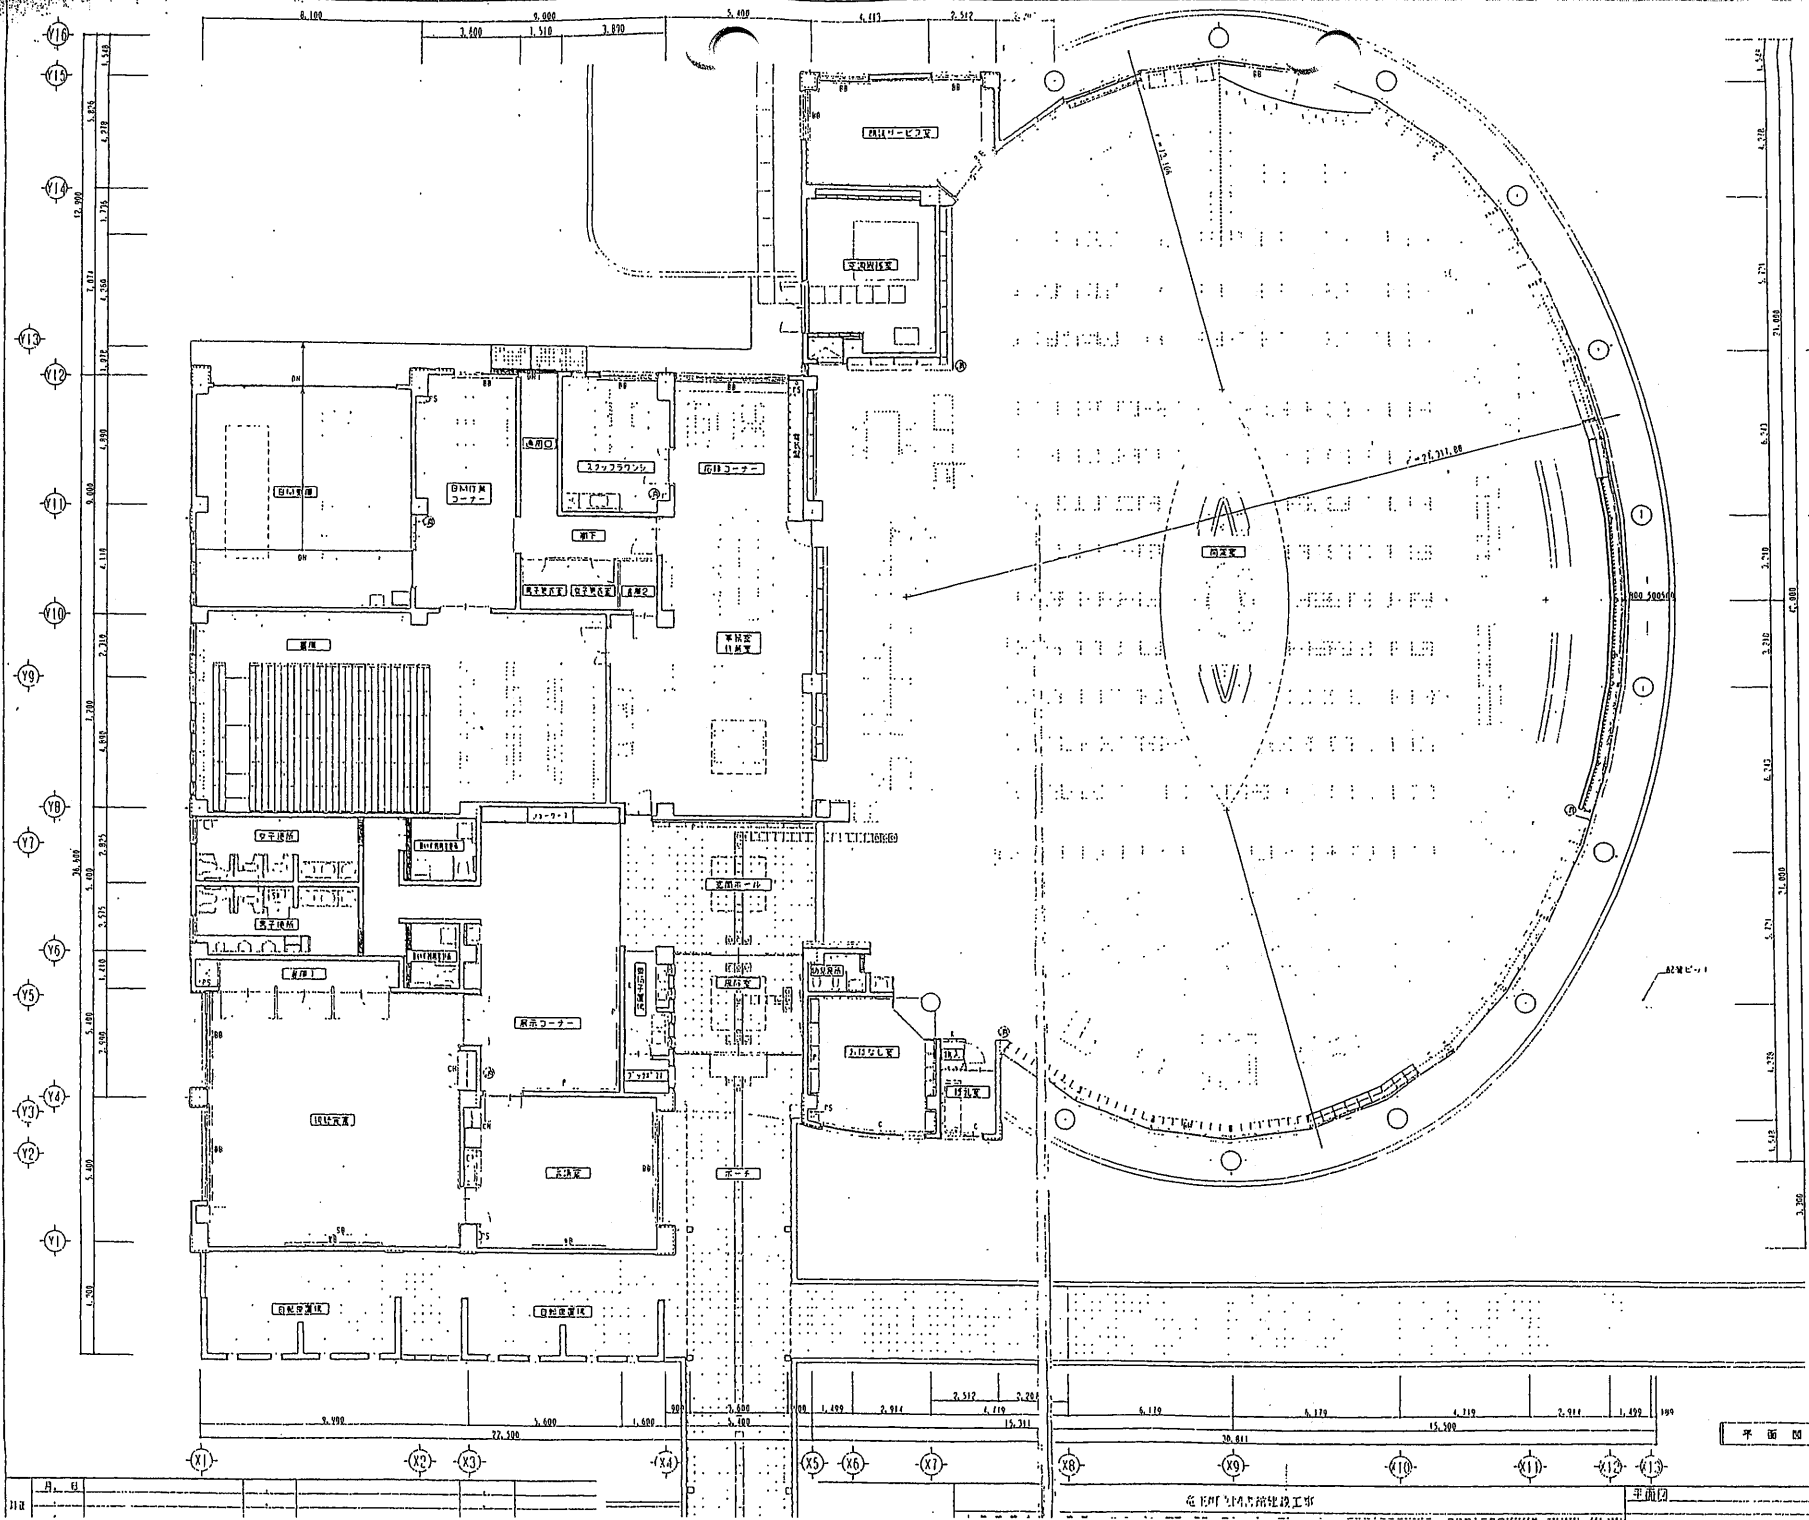



平面図 8:100




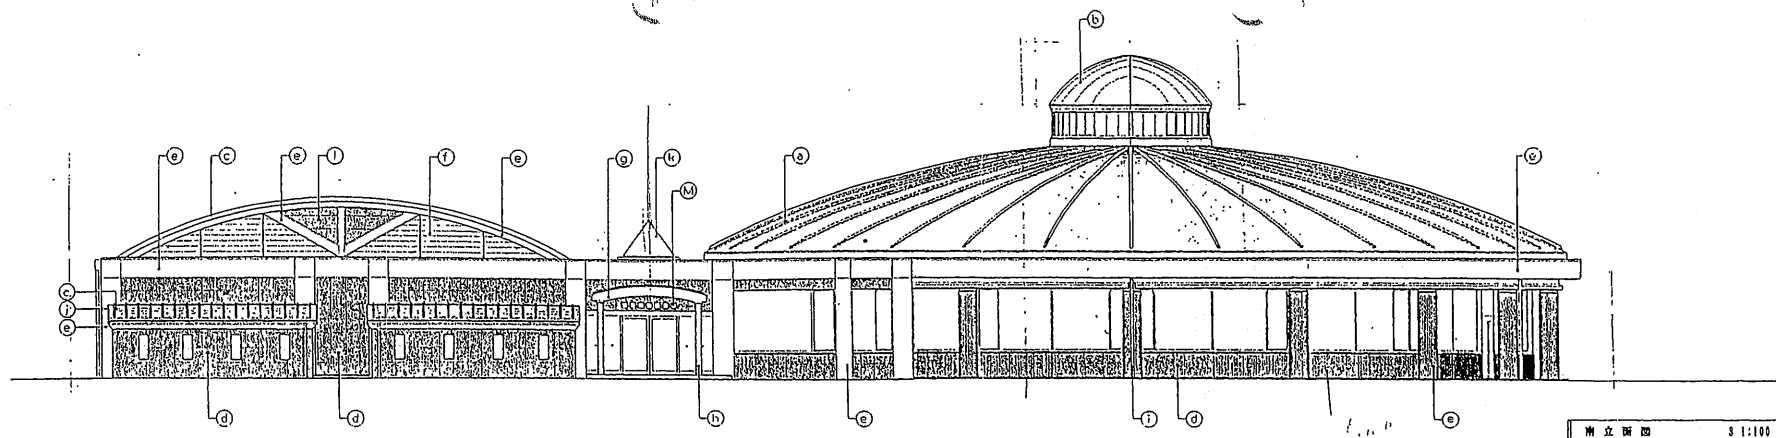

南立面図 8 1:100

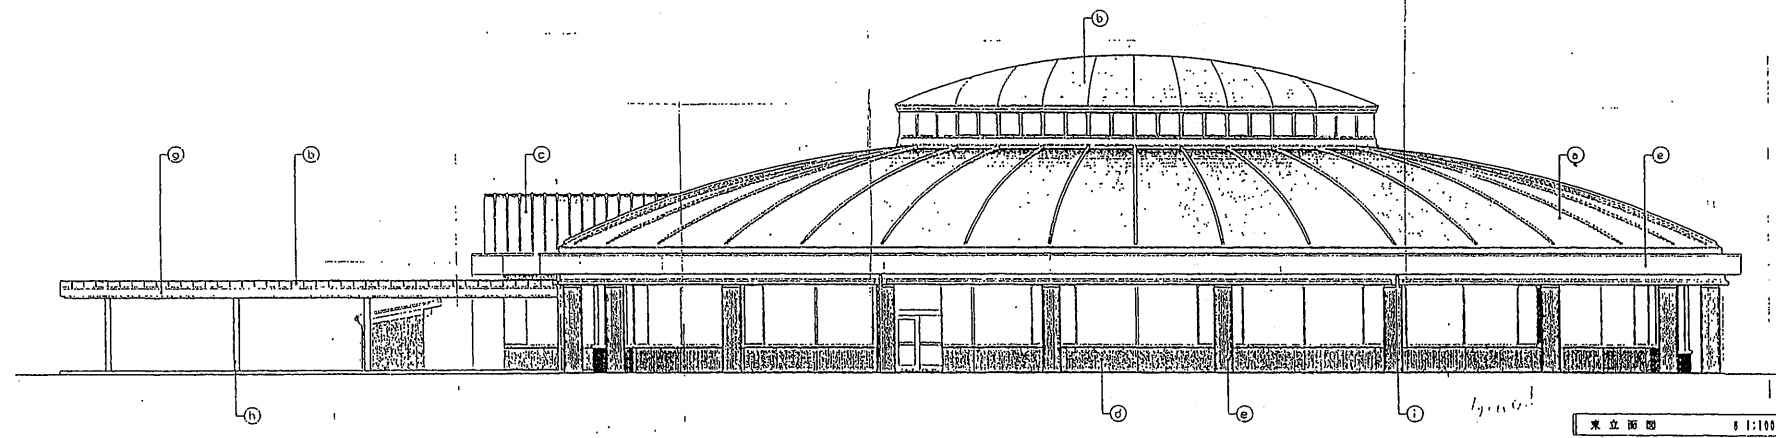


東立面図 8 1:100



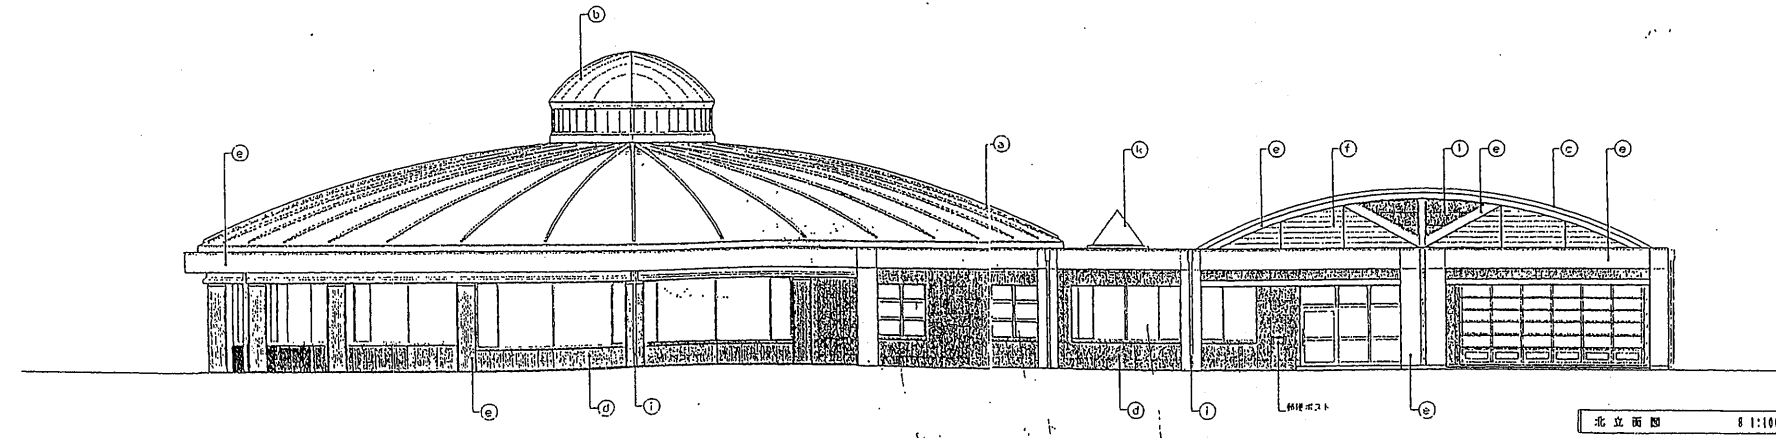




北立面図 8 1:100

凡 例	
(a)	屋根合板厚10.4 斜付瓦目葺
(b)	屋根合板厚10.4 斜付杉皮葺
(c)	屋根合板厚10.0 瓦葺
(d)	50角タイル
(e)	R/C目隠し化粧 けっ条取付
(f)	R/C目隠し化粧 ハブリ目上げ 条取付
(g)	アルミパネル12.0 横目上げ
(h)	F.P.止
(i)	壁紙 ステンレス675 H/L
(j)	内装 ステンレス黒珪酸120×95×0.6 H/L
(k)	ステンレス黒トップライ
(l)	アルミサッシ
(m)	柱巻材ツイン

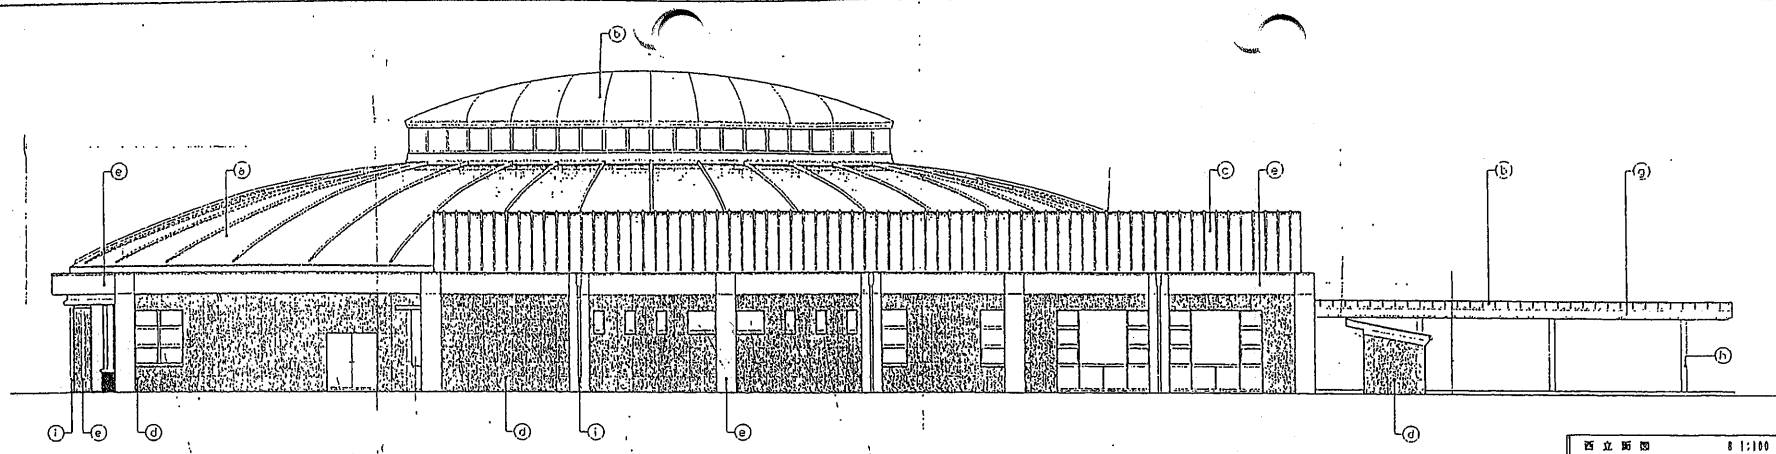


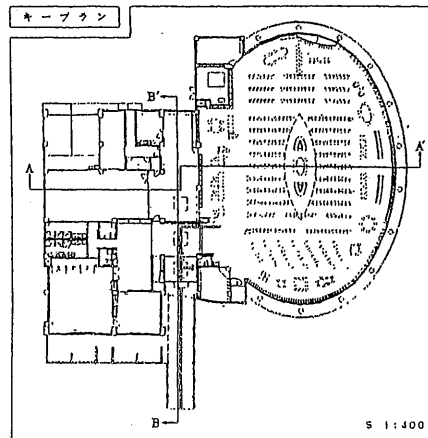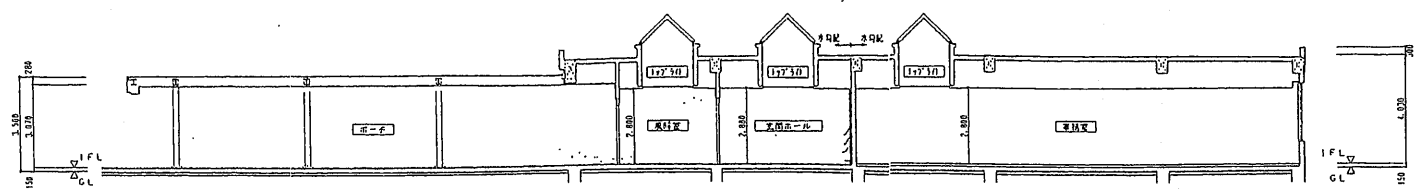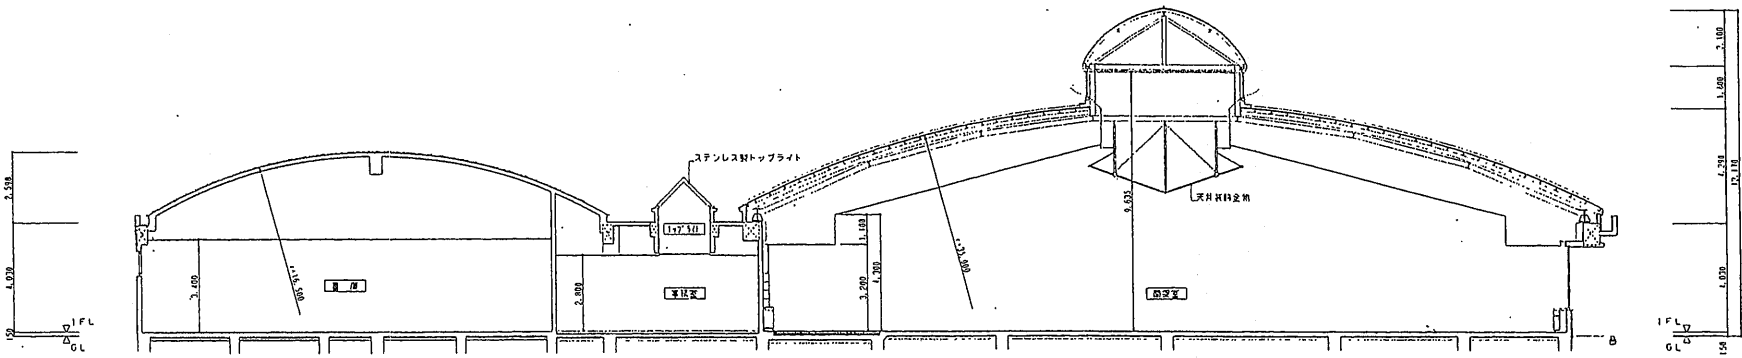


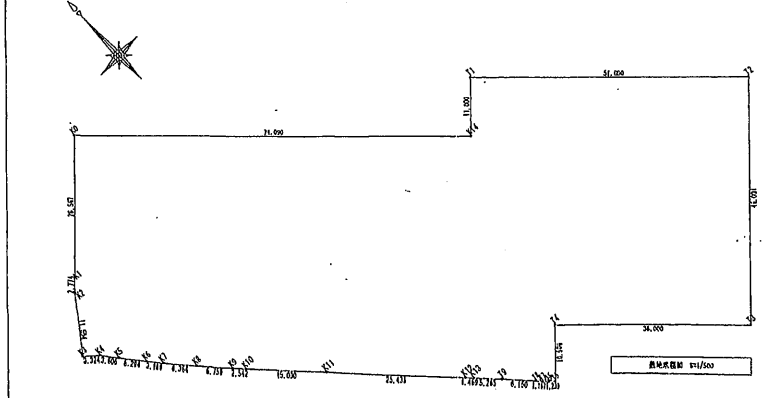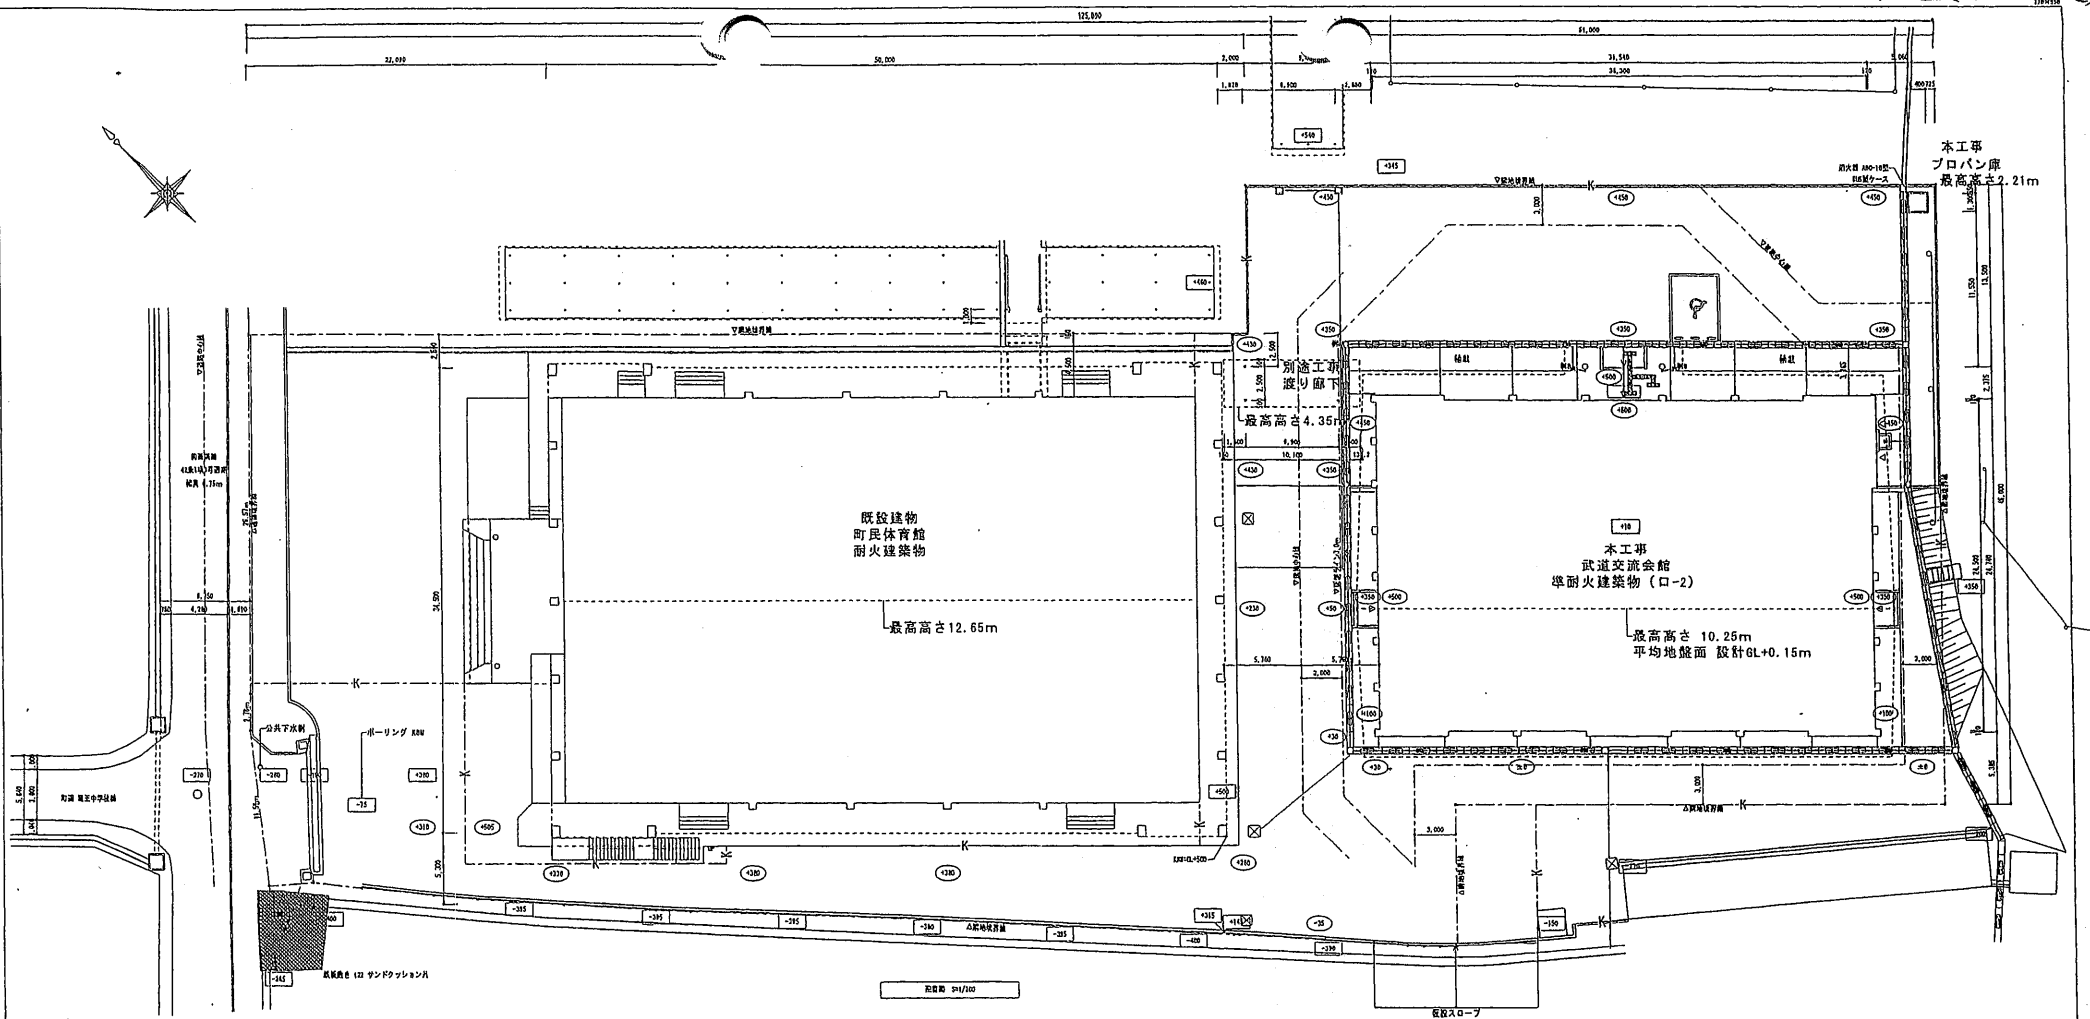

*** 原簿面設計算表 (直角座標法) ***

点番号	X座標	Y座標	X座標	Y座標

種別	積算	建築面積	坪数換算	2階面積	3階面積	備考
敷地内部分	RC-2	1,785.50	1,410.00	528.50	1,838.50	昭和55年4月6日 昭建-50 昭建54年7月20日 昭建55
敷地外部分		1,785.50	1,410.00	528.50	1,838.50	
武道交流会館	S-1	804.61	804.60		804.60	申請建築 46号申請許可 昭建土管 第202号
プロパン庫	S-1	1.84	1.84		1.84	
渡り廊下	S-1	20.25				※ 別添工事
敷地内部分		1,012.70	804.14	528.50	804.14	
合計		2,798.20	2,214.14	828.60	2,642.64	

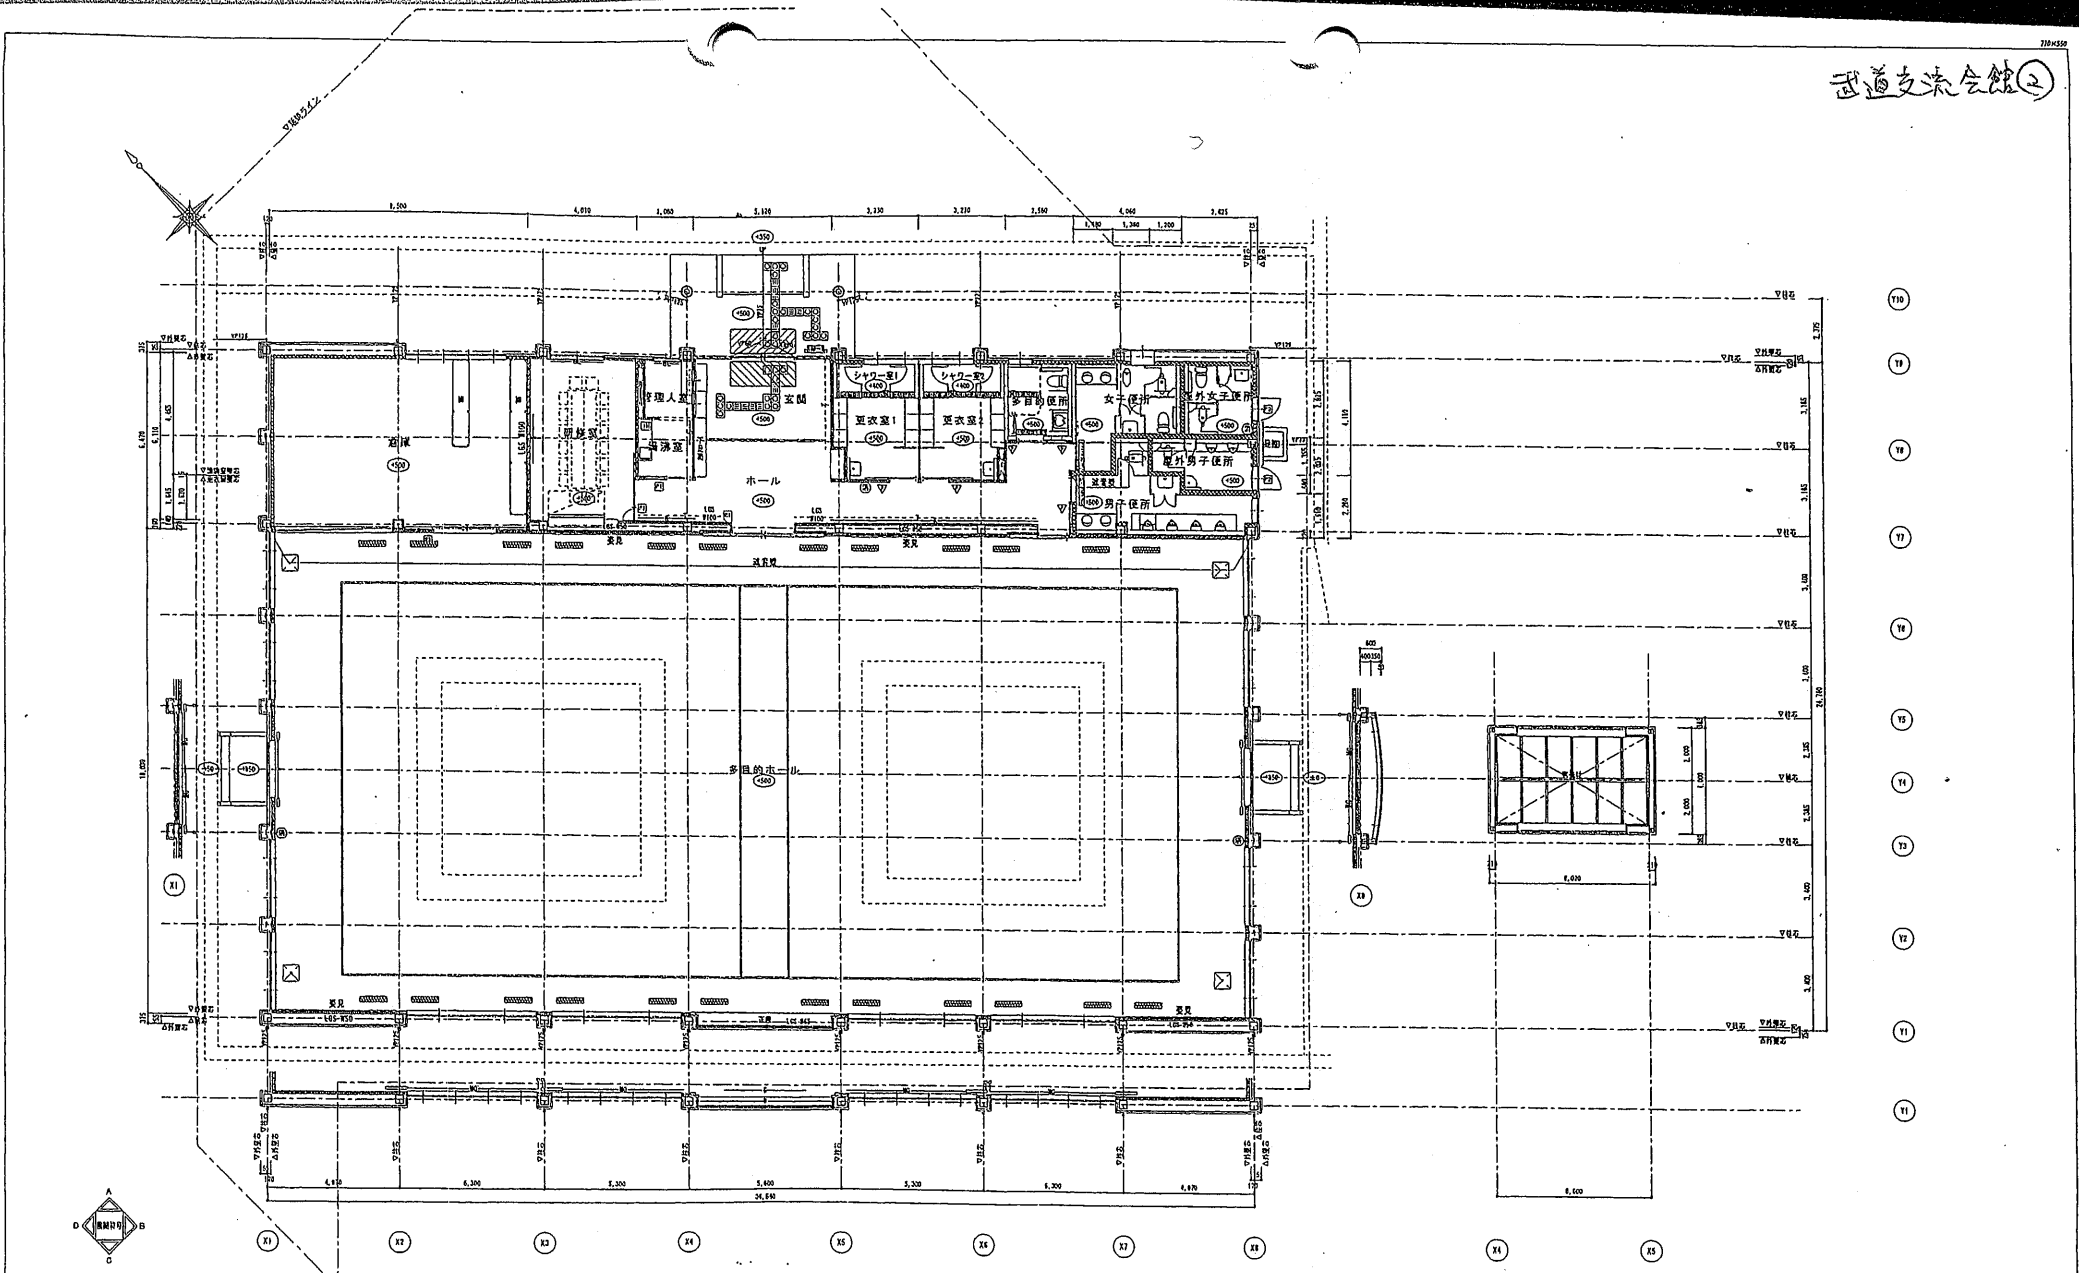


1階平面図 S=1/100

屋根根平面図 S=1/100


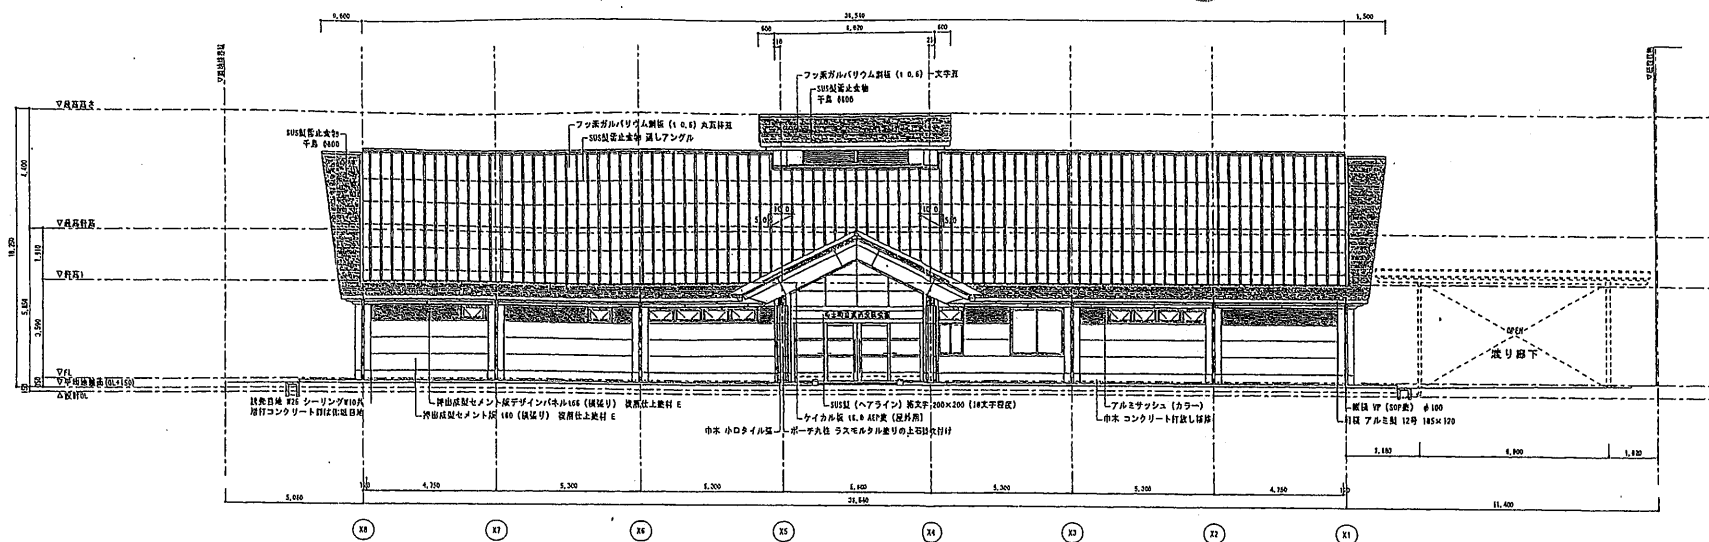

東側立面図 S=1/100

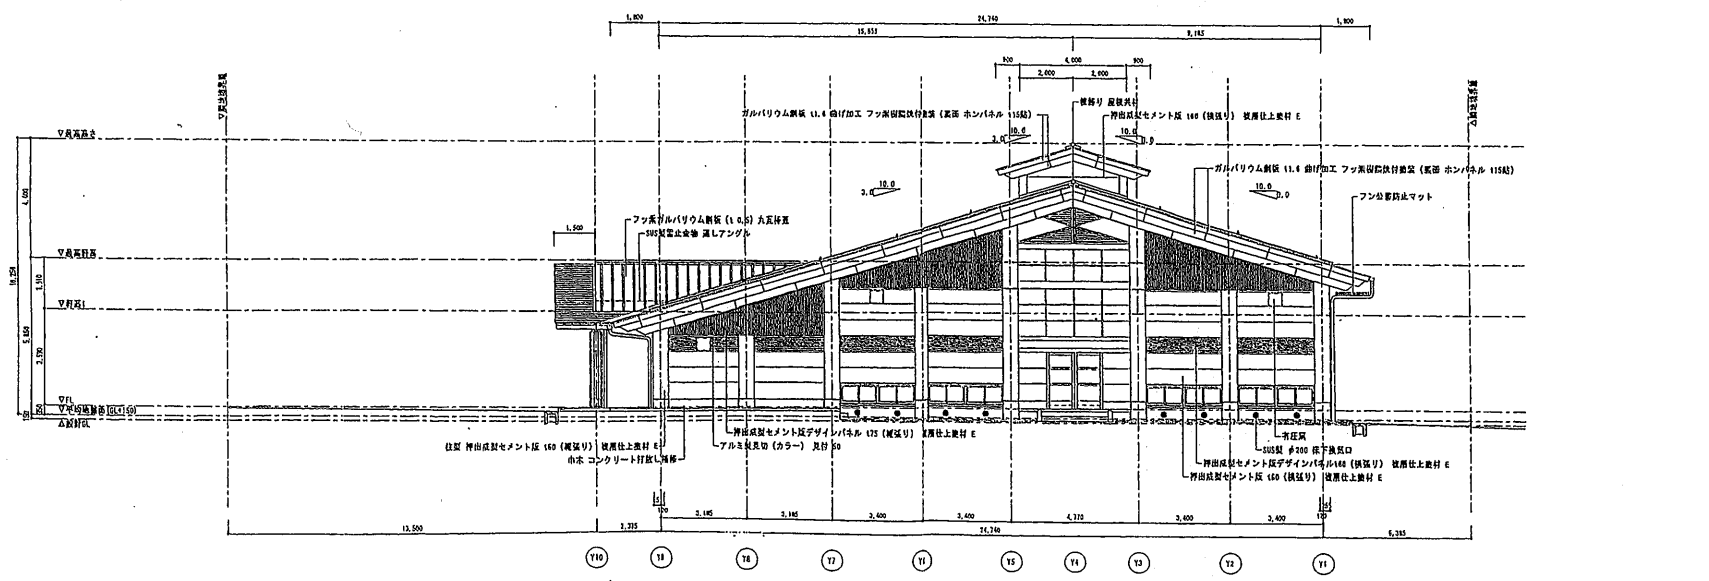

北側立面図 S=1/100

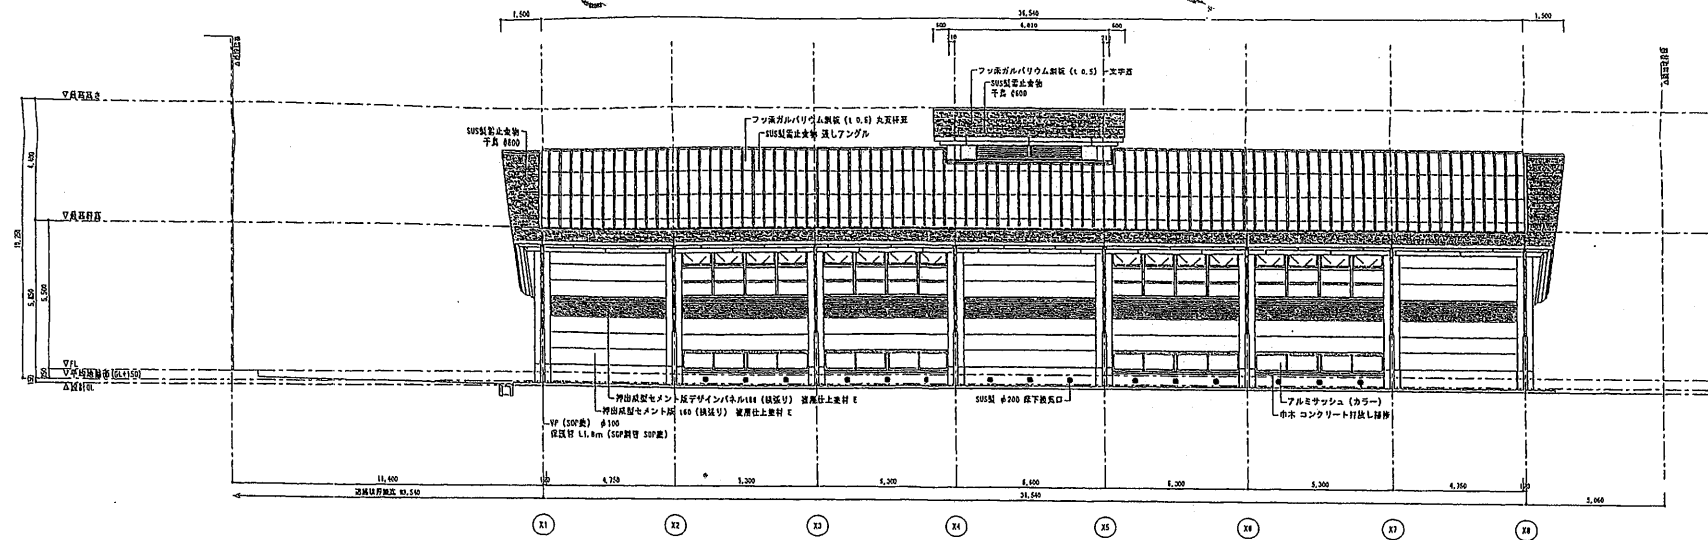

西側立面図 S=1/100

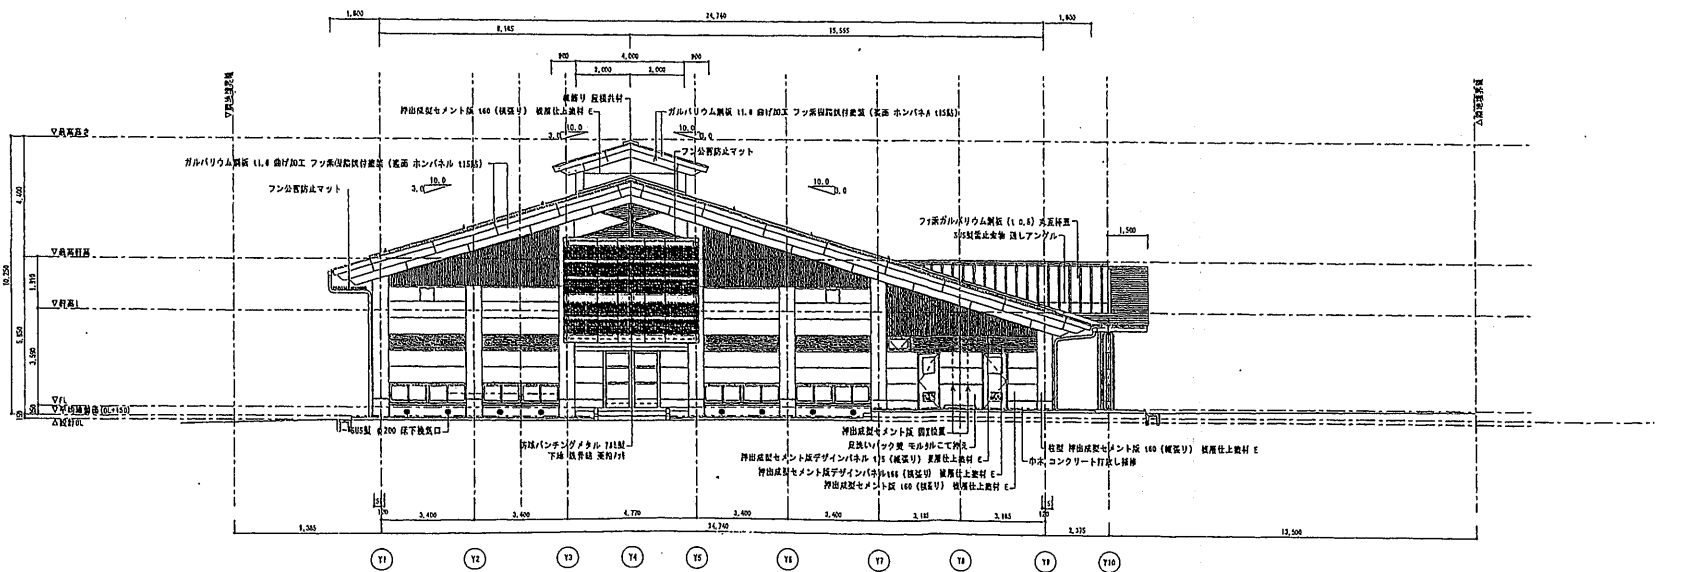

東側立面図 S=1/100

