

(令和3年度)

平面図

縮尺

1 / 500

校名

竜王小学校

図案番号

253840646


(使用)

(建設)

整理番号

460

- 簡易な小規模構造造物
- 自転車置き場
- 正門

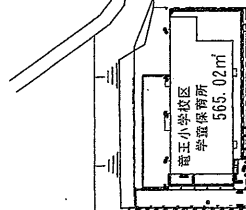


神社

△△

△△

△△

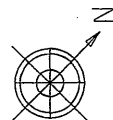

歩道

県道

建物敷地
保有15,259㎡

バス車庫

倉庫


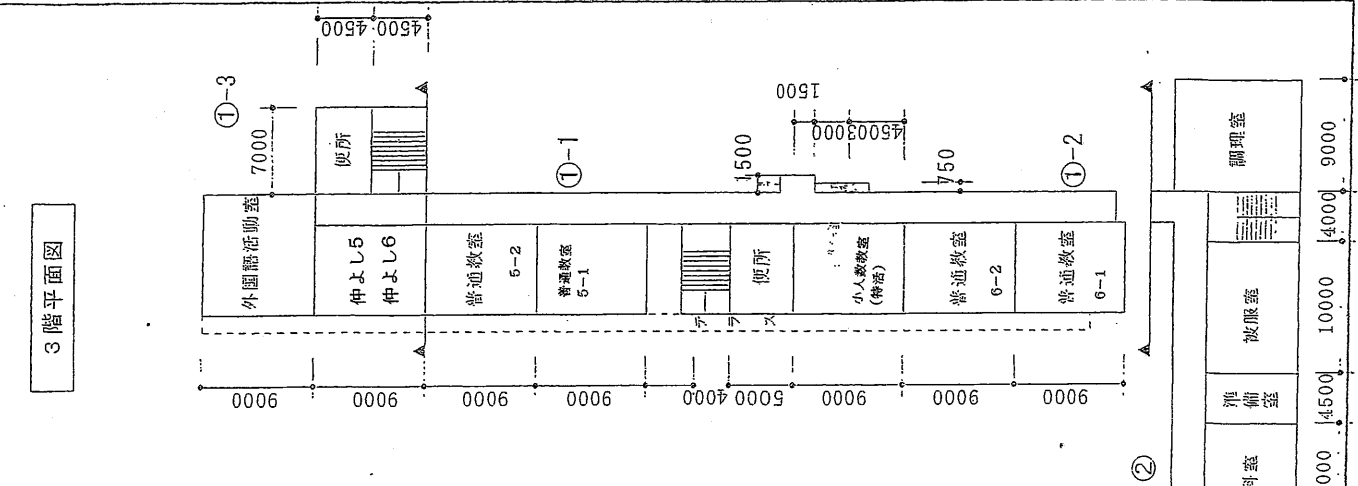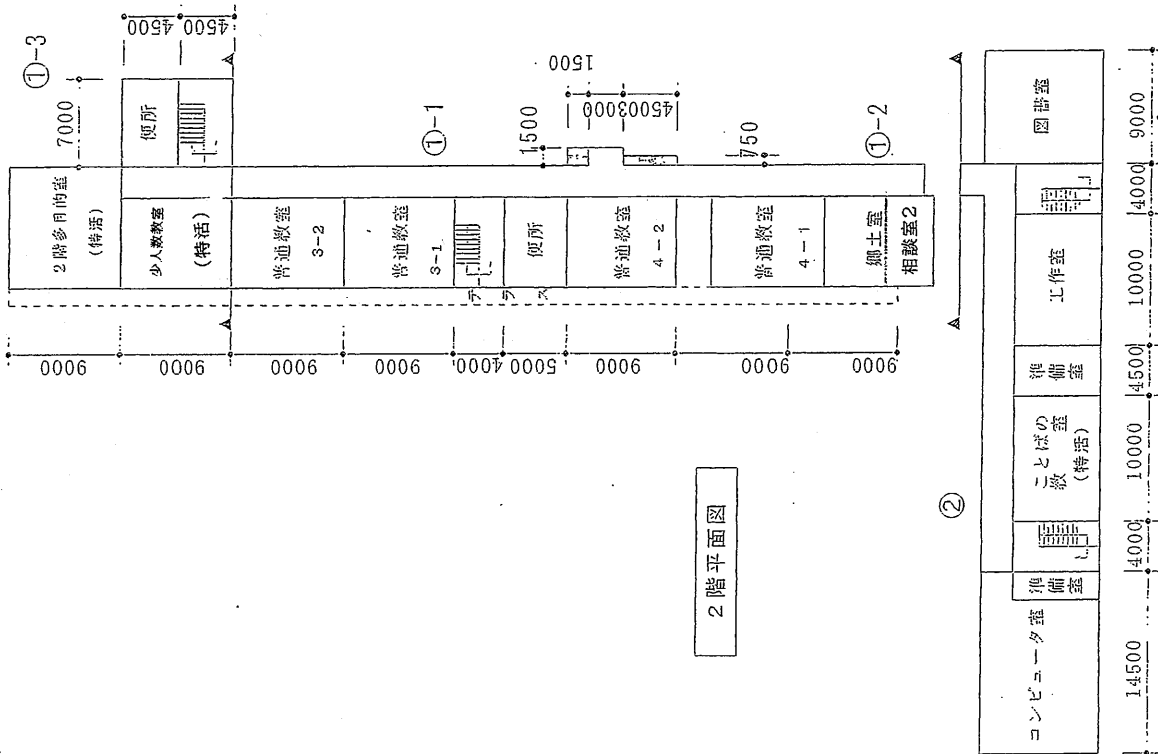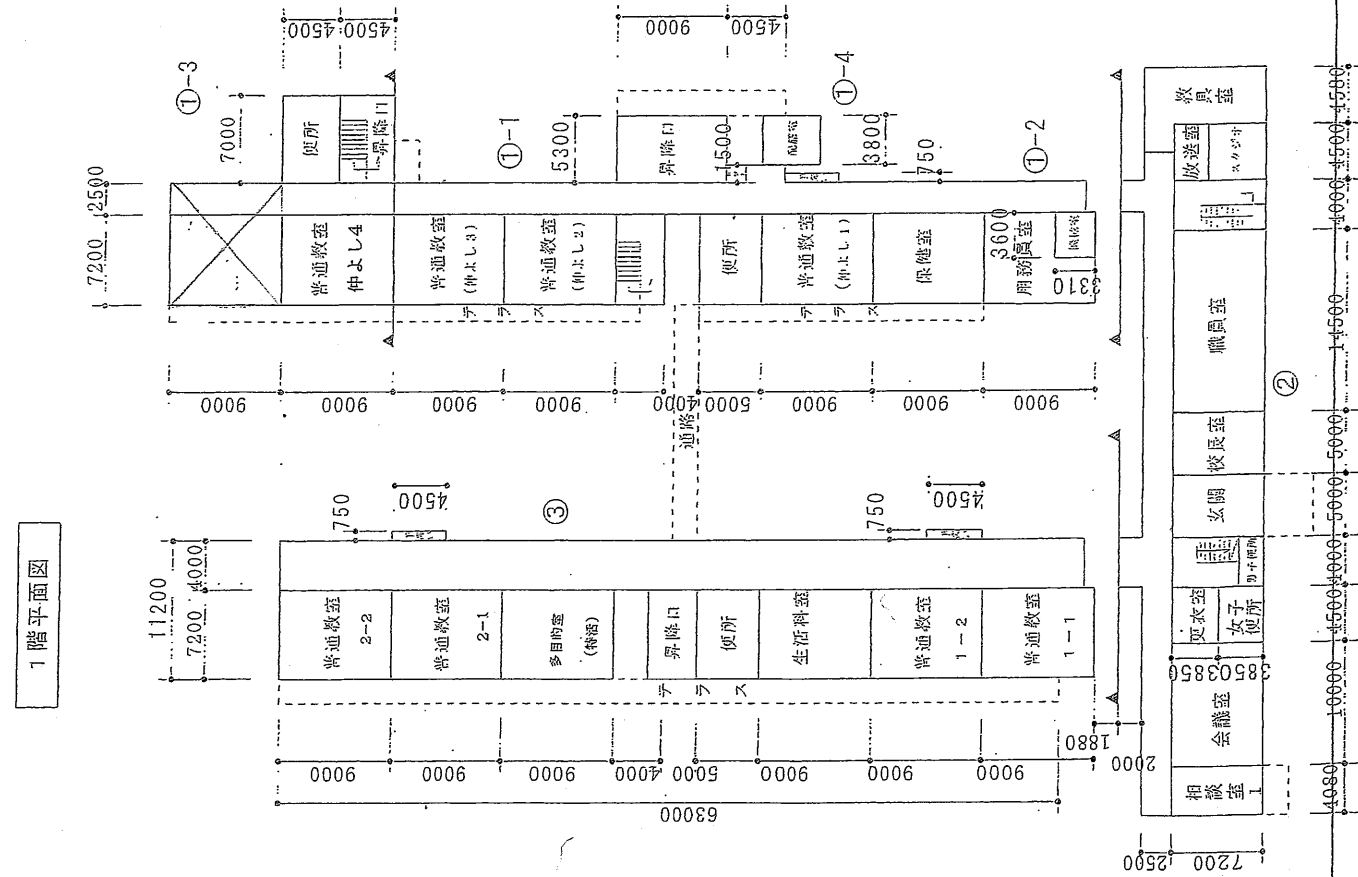


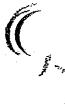


⑦平面図

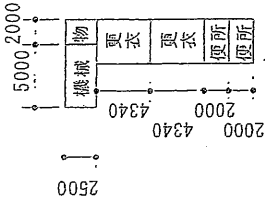


⑥2階平面図

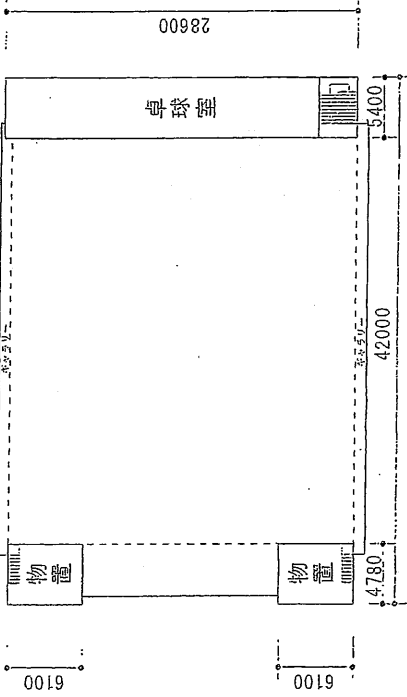


④2階平面図

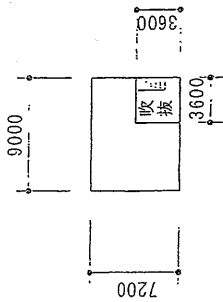


④1階平面図

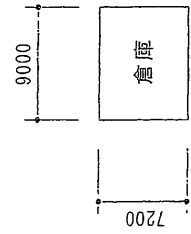

⑩平面図

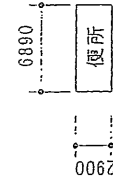

⑥1階平面図

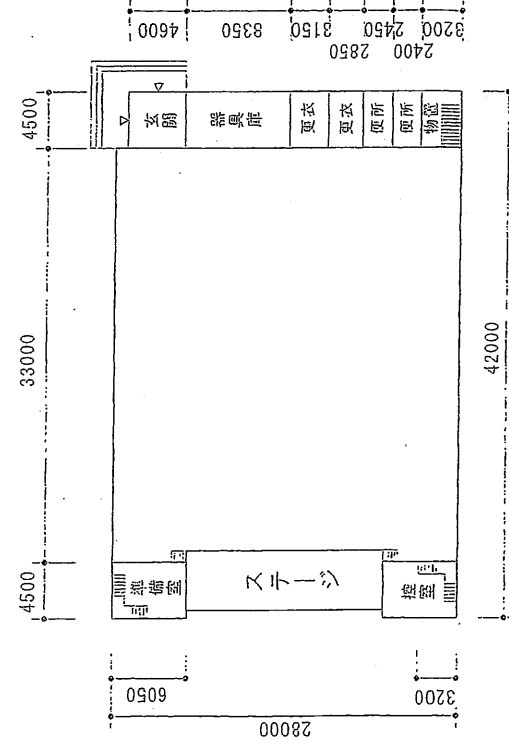

凡 例

芝生

ステージ

平面図

縮尺

1/400 B4

学校名

電王西小学校

調査番号

(調査年度) 2 5 3 8 4 0 6 4 7

(学年)

設置番号

461

町道第七里線

器具庫
⑧B1-30

200m

100m

運動場
21,190㎡

校舎棟③-2 R2-793

便所
⑩B1-6

倉庫
⑨B1-59

機械室
⑥R1-54

プール付附属物
⑤R1-35

校舎棟③-1 R2-1834

管理棟
⑩R2-1467

屋内運動場④-1 R2-1113

玄関棟②R2-192


自動草庫
⑩S1-6

自動草庫
⑩S1-16

屋内運動場④-2 R2-200

建物敷地 19,078㎡

一級河川 善光寺川

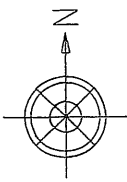

凡 例

- ⑧ 簡易な小規模構造物
- ⑨ 自転車置き場
- ⑩ 門 正門

施設の配置図

縮尺

1 / 500 B4

学校名

竜王中学校


調査番号


253843991

(学 校)


整理番号

462

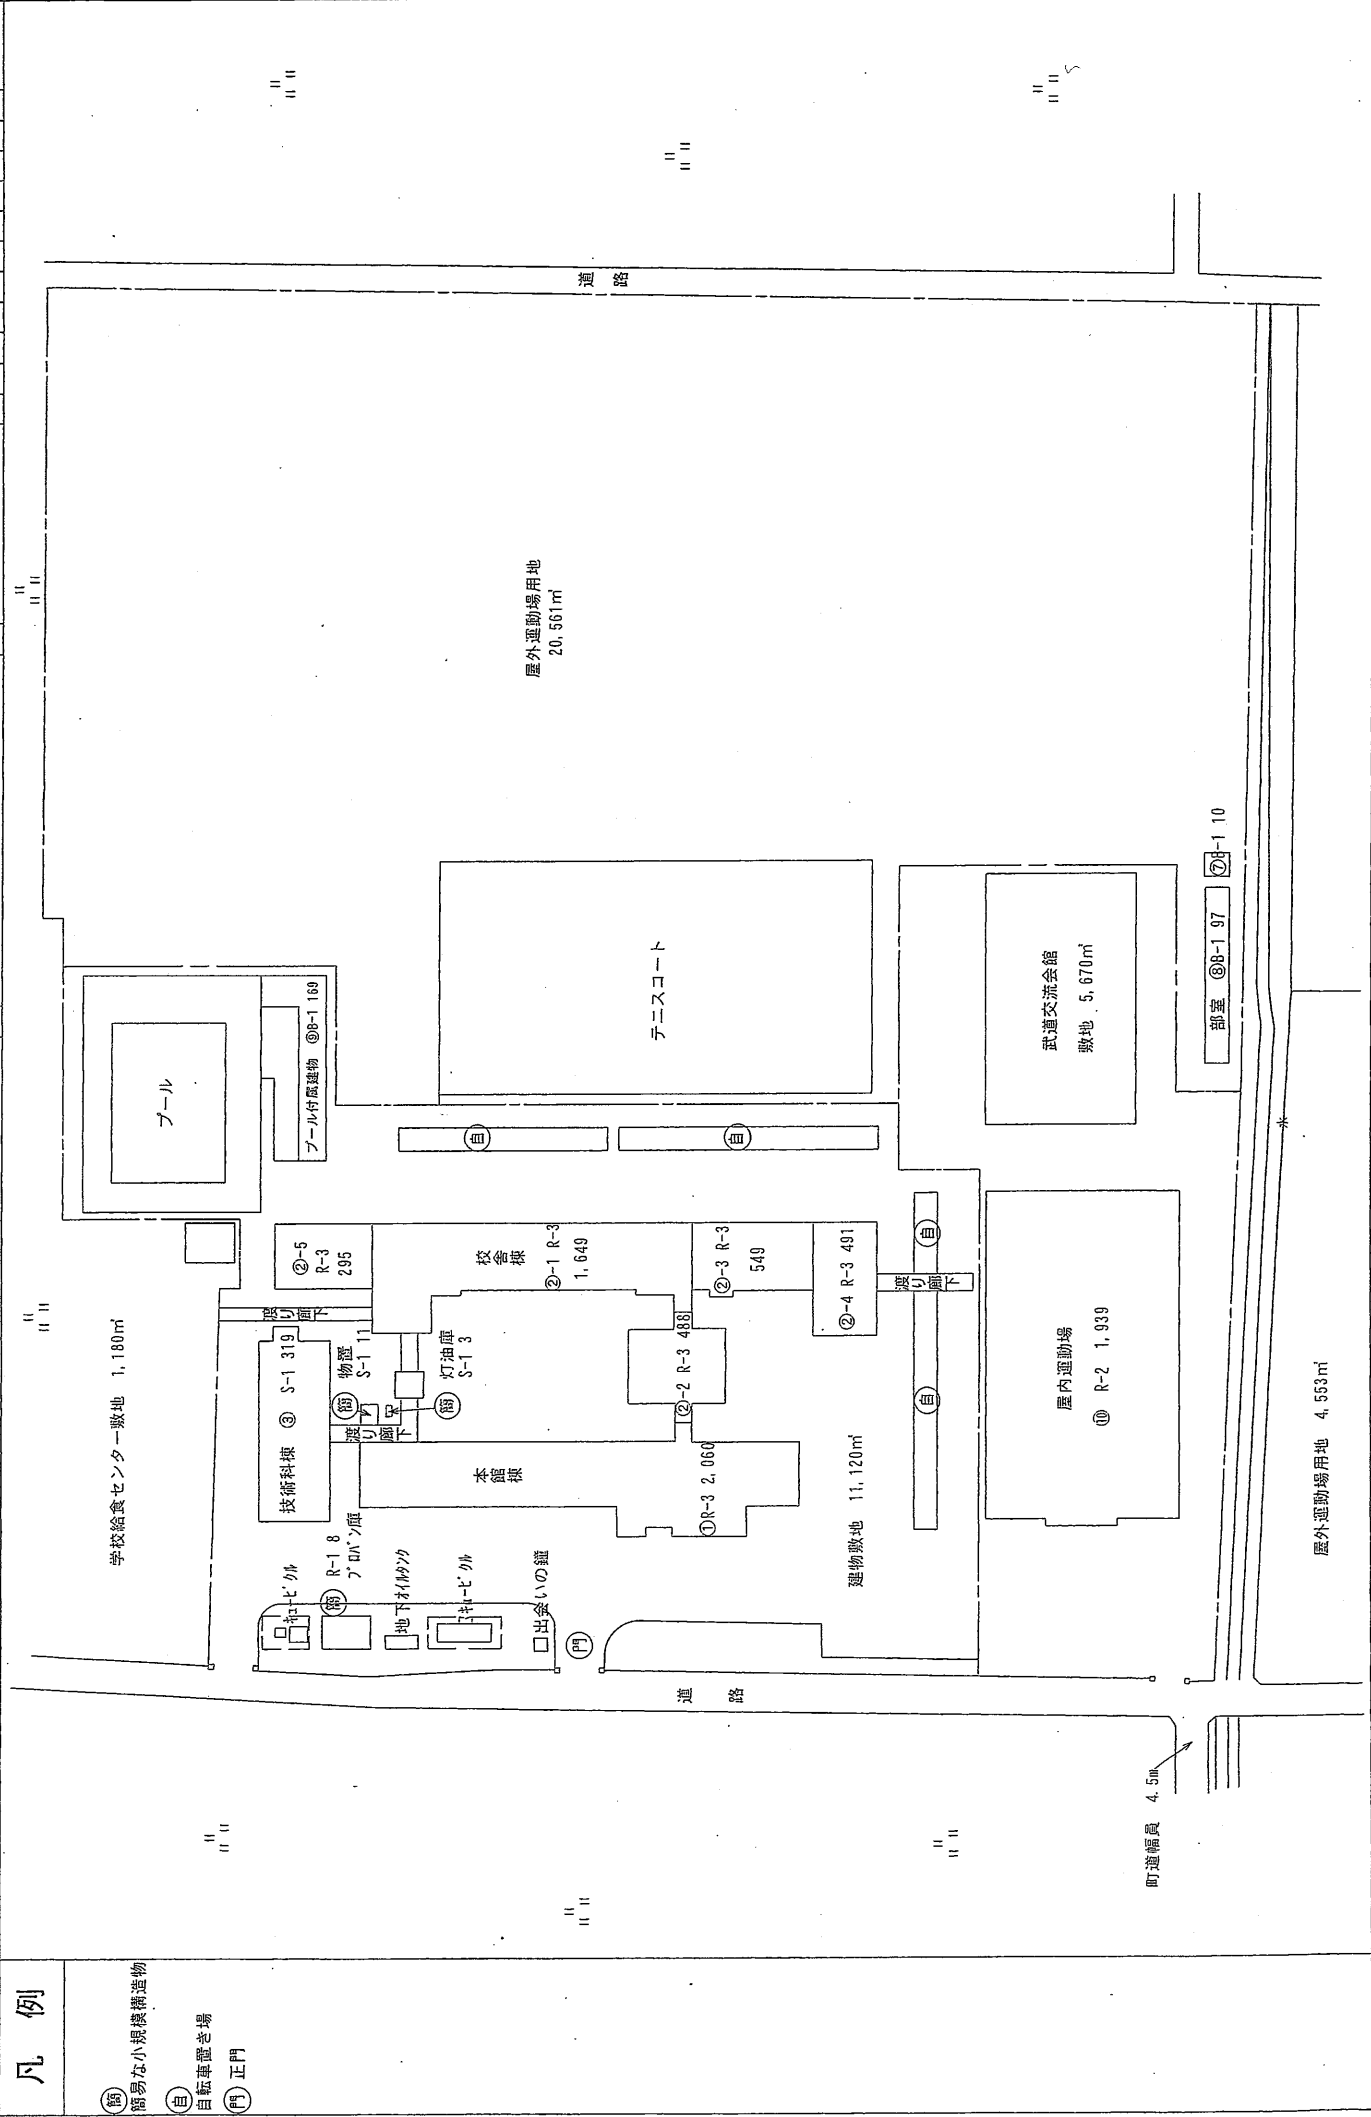


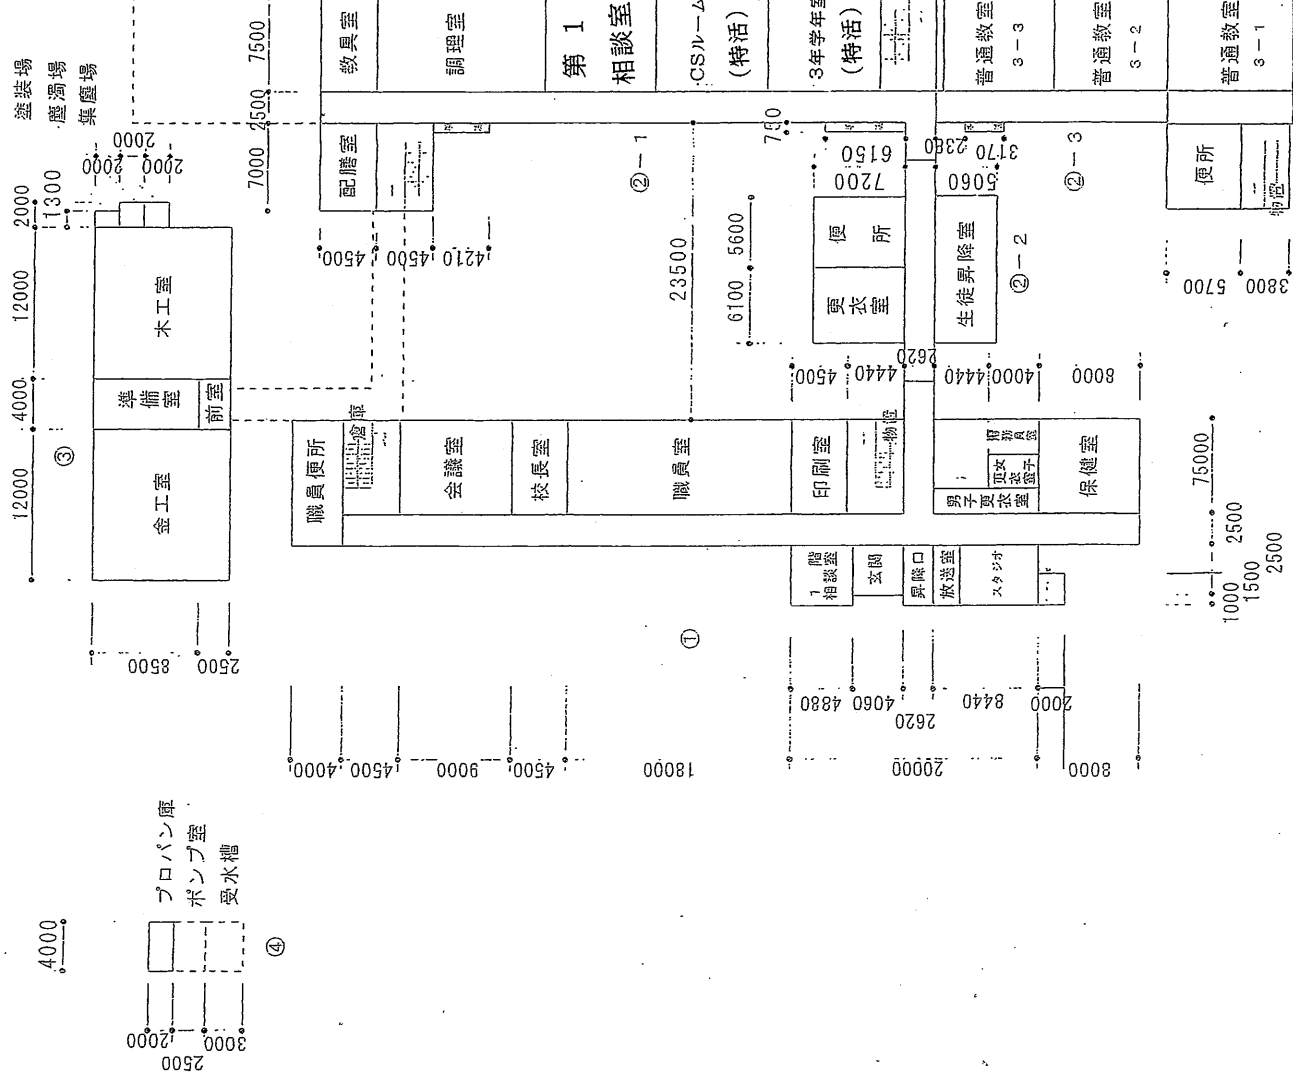

2階平面図

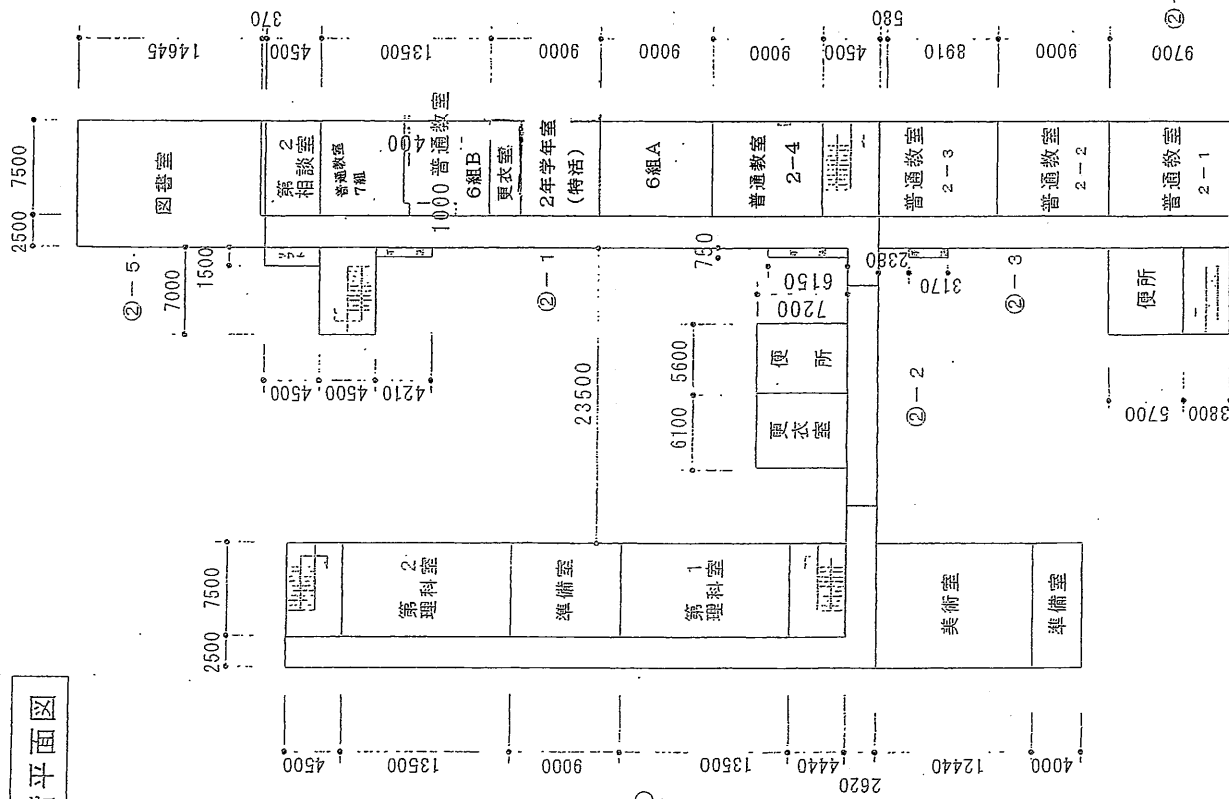

3階平面図

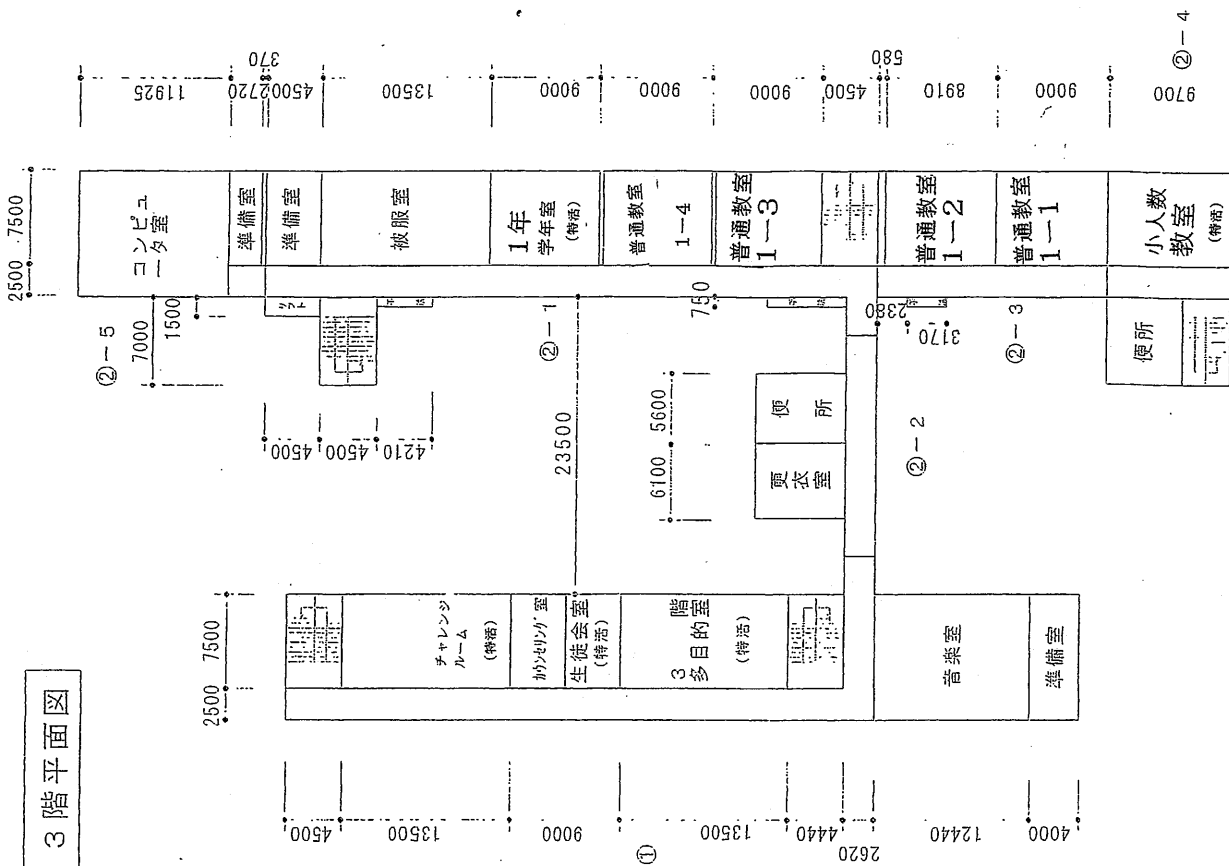

(令和3年度)

平面図

縮尺

1/100

A3

学校名

竜王中学校

期

25

(単位)

384

(単位)

3991

(単位)

設置番号

462

3,640

⑦ 物置

2,730

29,700

2,700 2,700 2,700 2,700 2,700 2,700 2,700 2,700 2,700 2,700 2,700 2,700

⑧ 体育部室

3,600

29,040

24,000

5,040

⑨ プール附属棟

9,920

4,960

4,960

(令和3年度)

平面図

1/500 A4

学校名

龍王中学校

調査年度



215

(年度別)


31814

(学年)



462

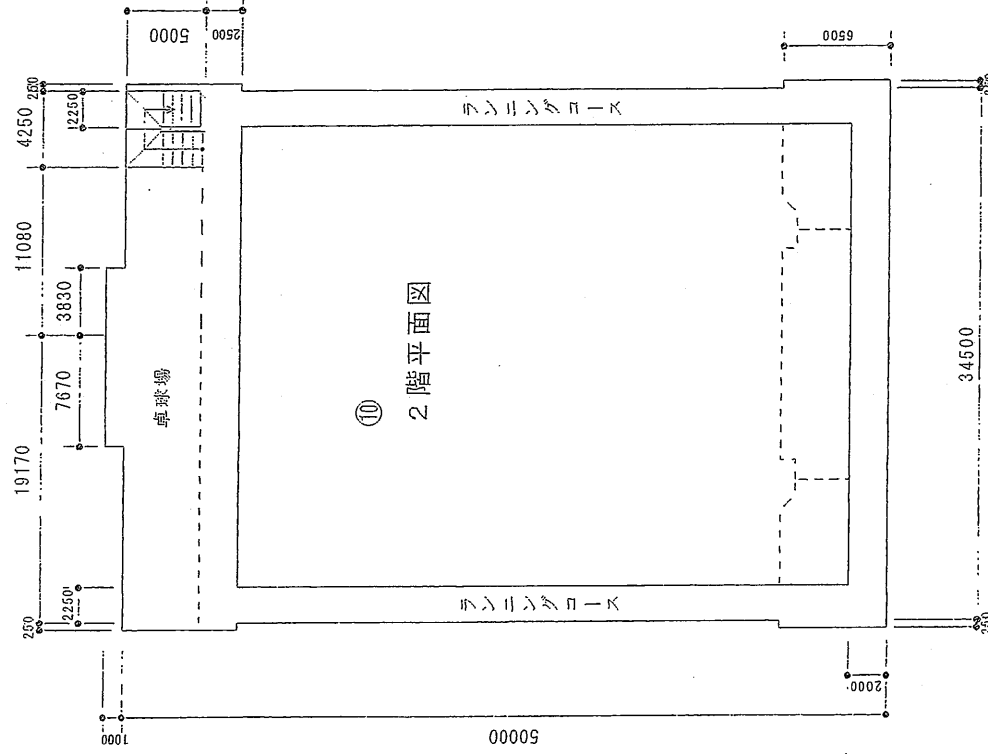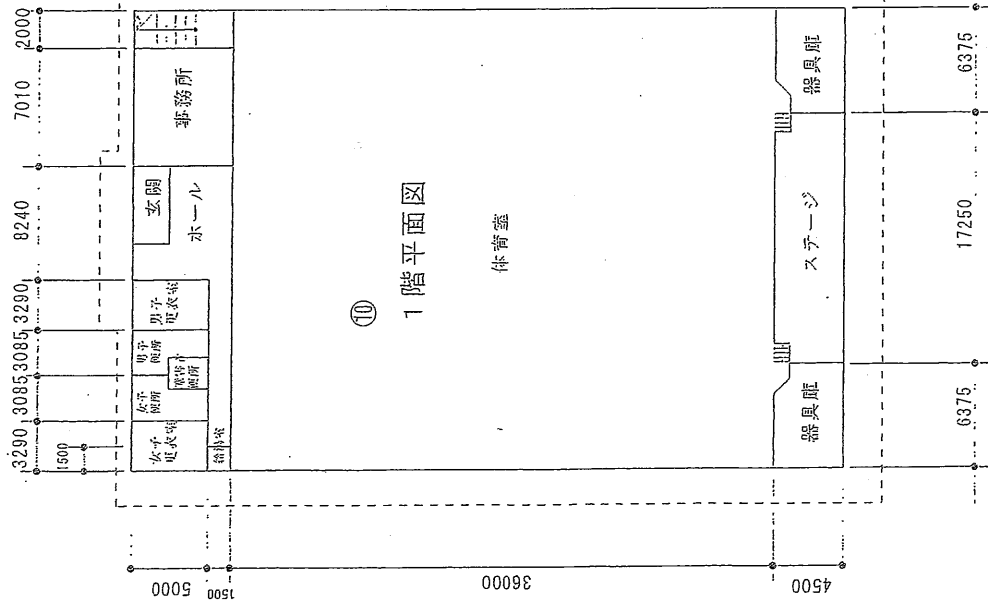

女子(男子)便所

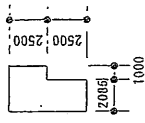

図書者便所

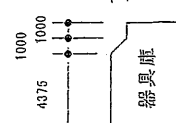
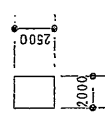






C

施設の配置図	縮尺	1/500	B4	学校名	竜野立 竜王こども園	期次番号	(年度) (期)	253847143	計画番号	458
--------	----	-------	----	-----	---------------	------	----------	-----------	------	-----


凡 例


- ⑤ 未とりこわし建物
- ⑥ 危険建物
- ⑦ 借用建物
- ⑧ 一時使用建物
- ⑨ 自動車庫庫

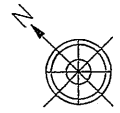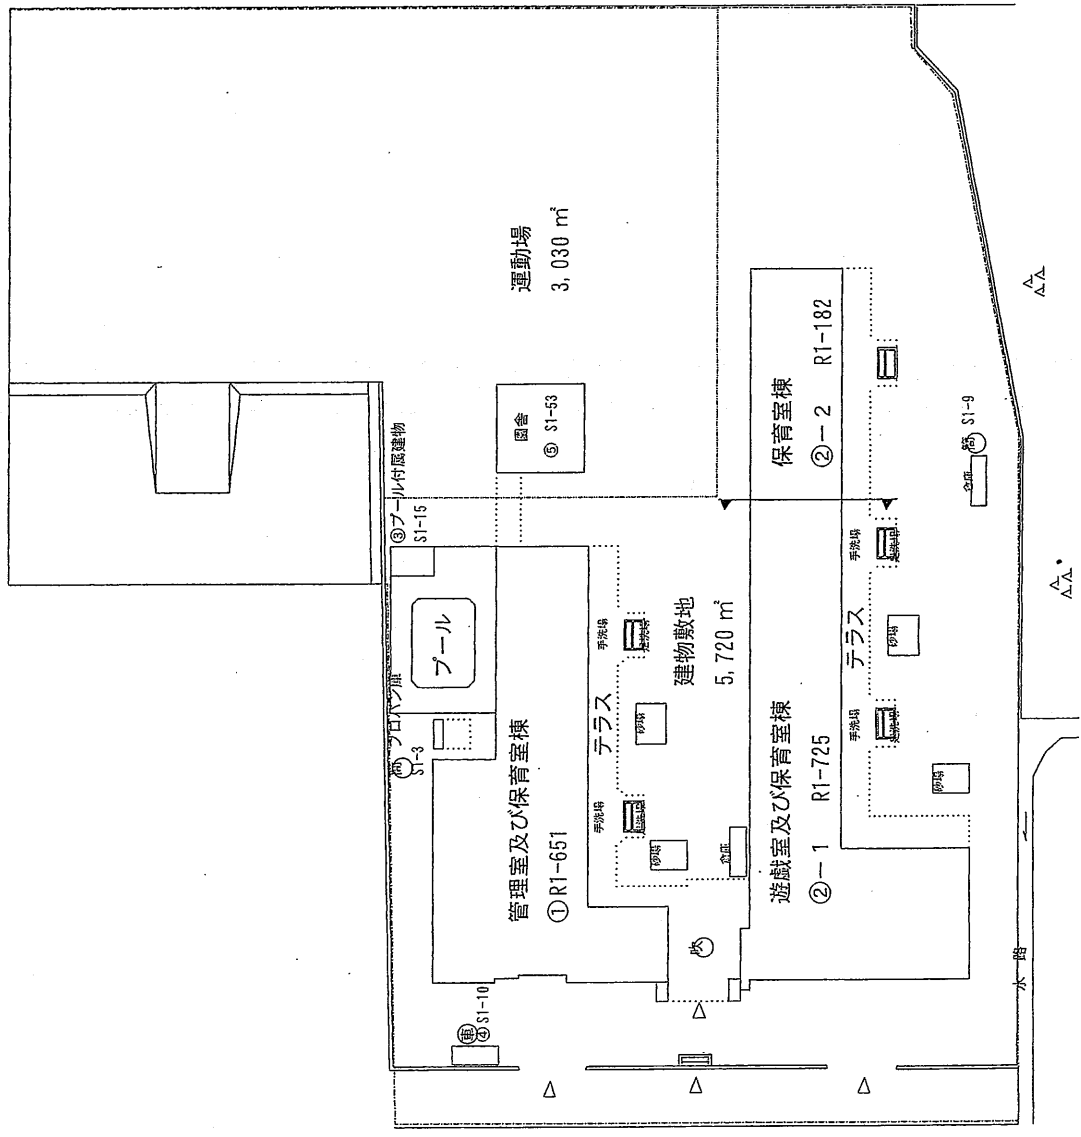

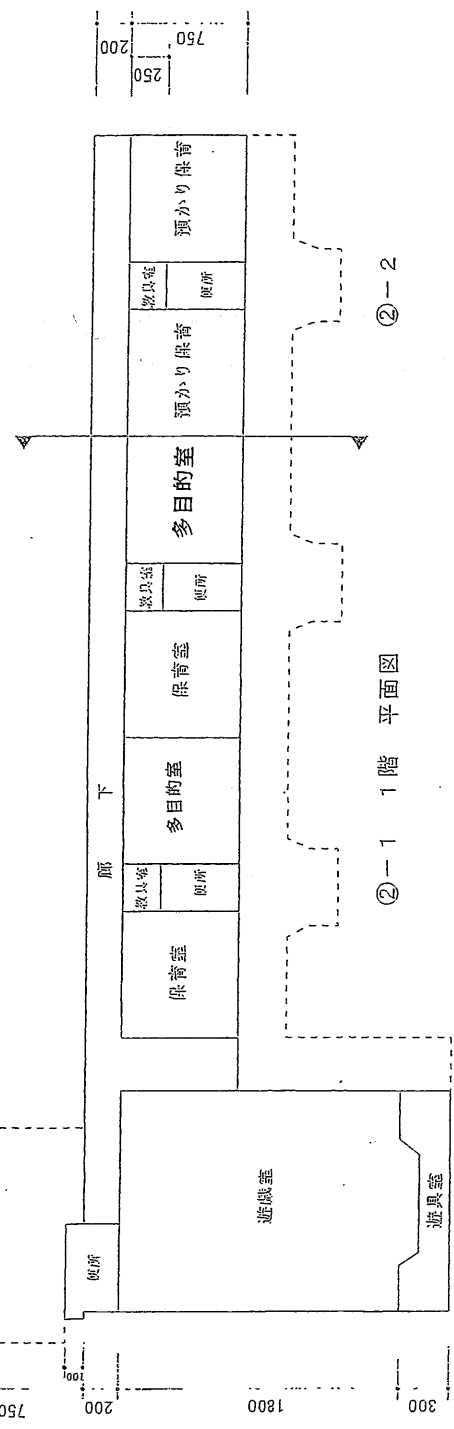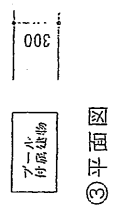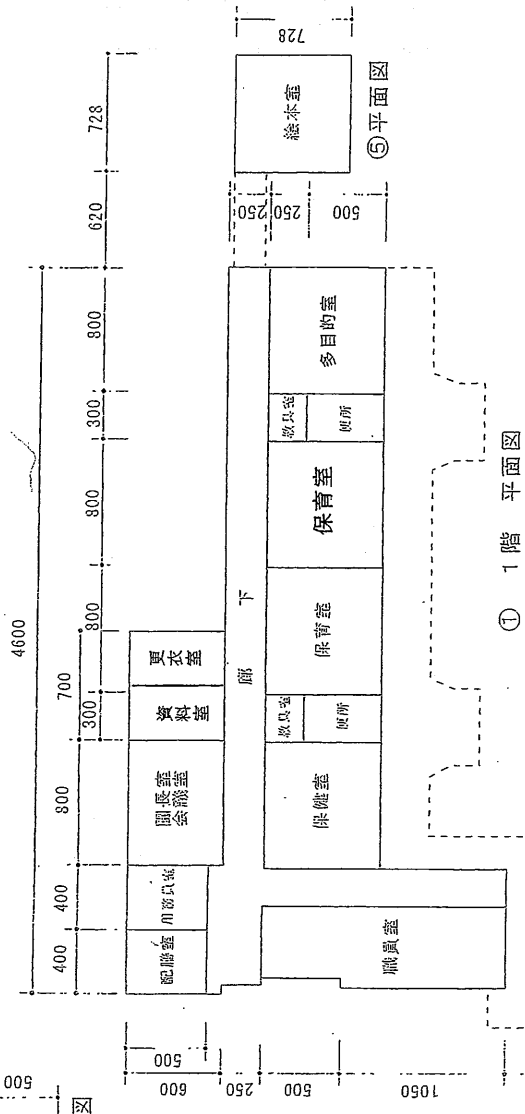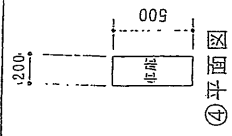


②-2


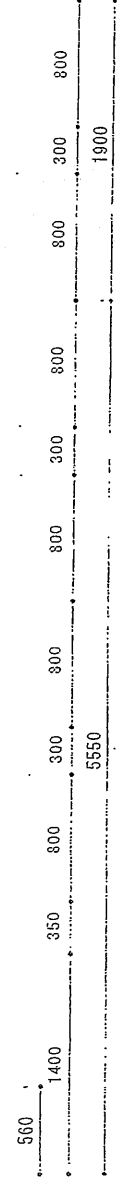


施設の配置図	縮尺	 1/300	学校名	学校給食センター	調査番号	 (都道府県)	(市町村)				(学校)				整理番号
							2	5	3	8	4	K	0	1	

令和3年度

463

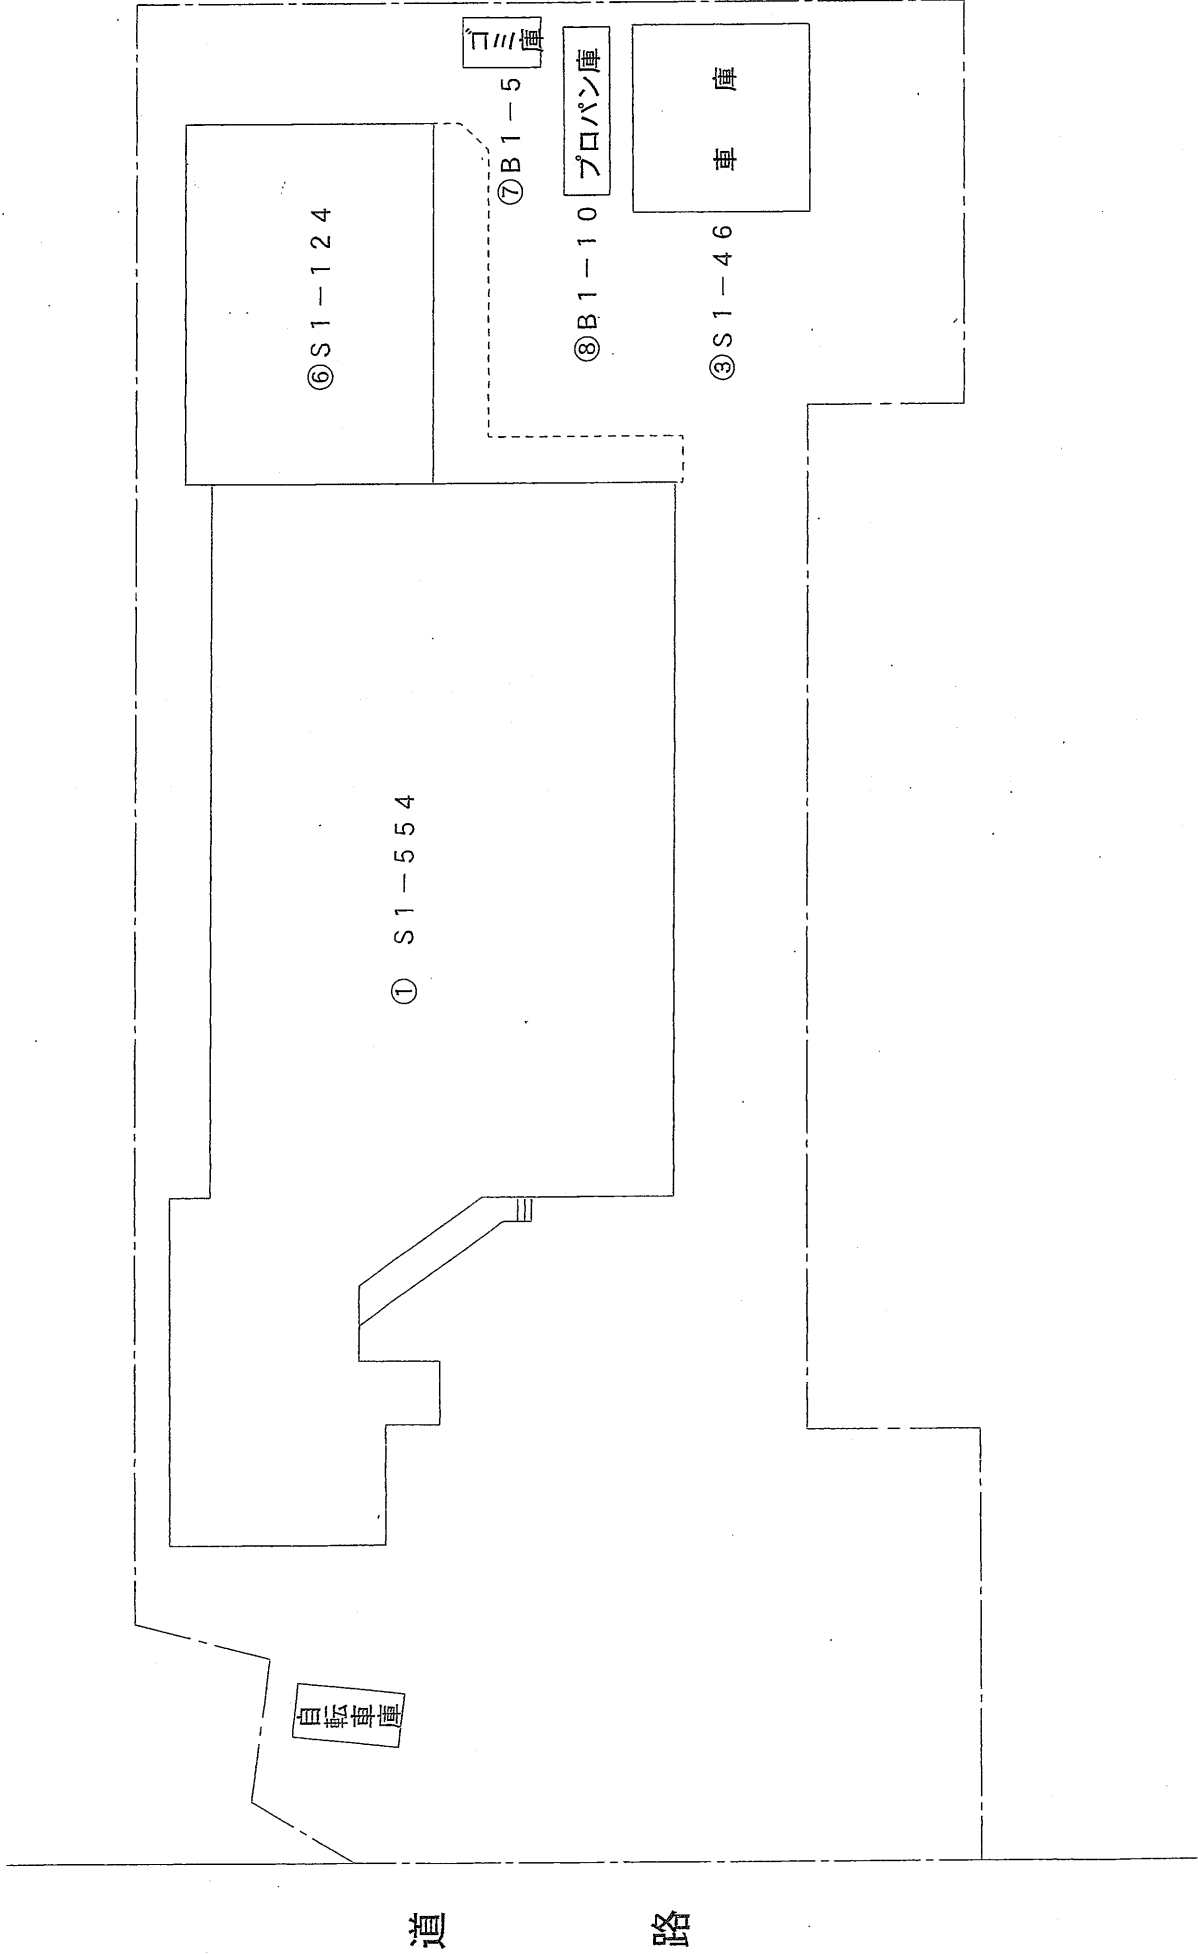

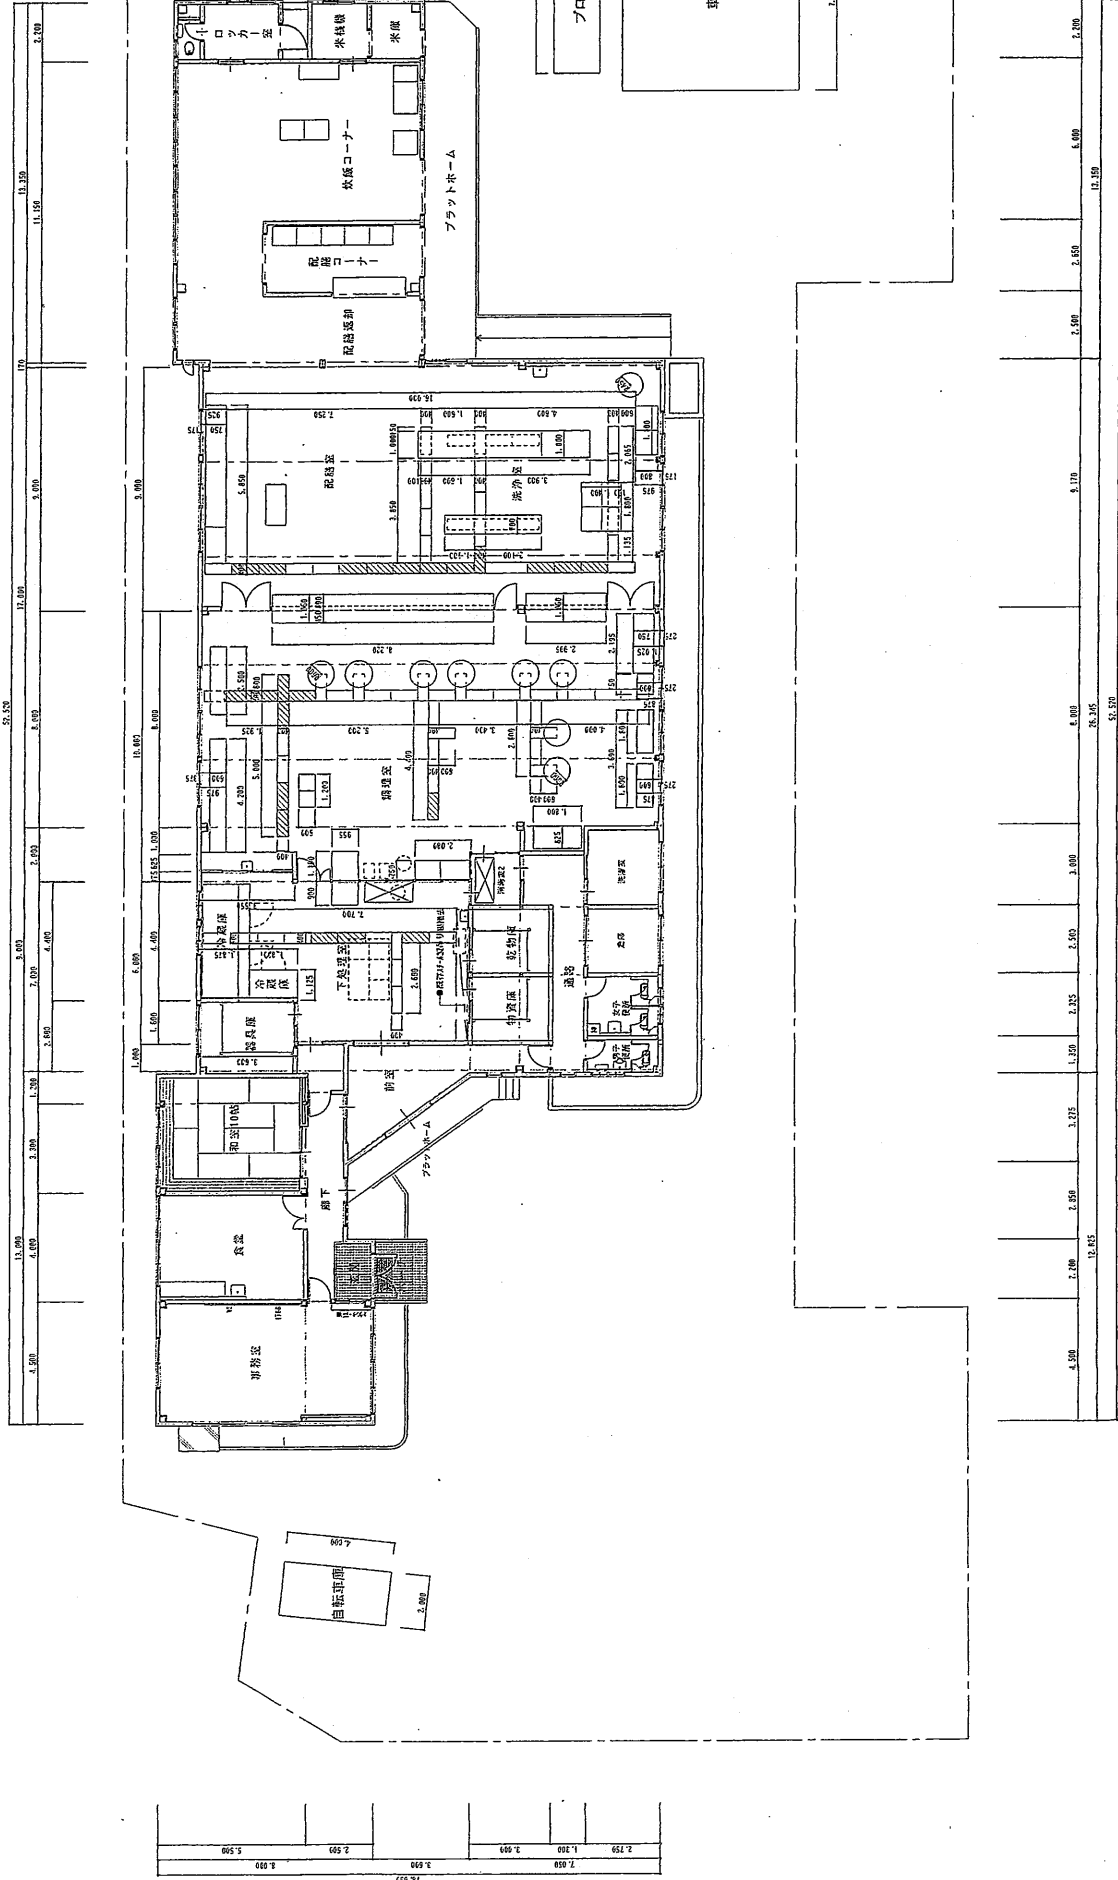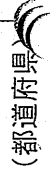



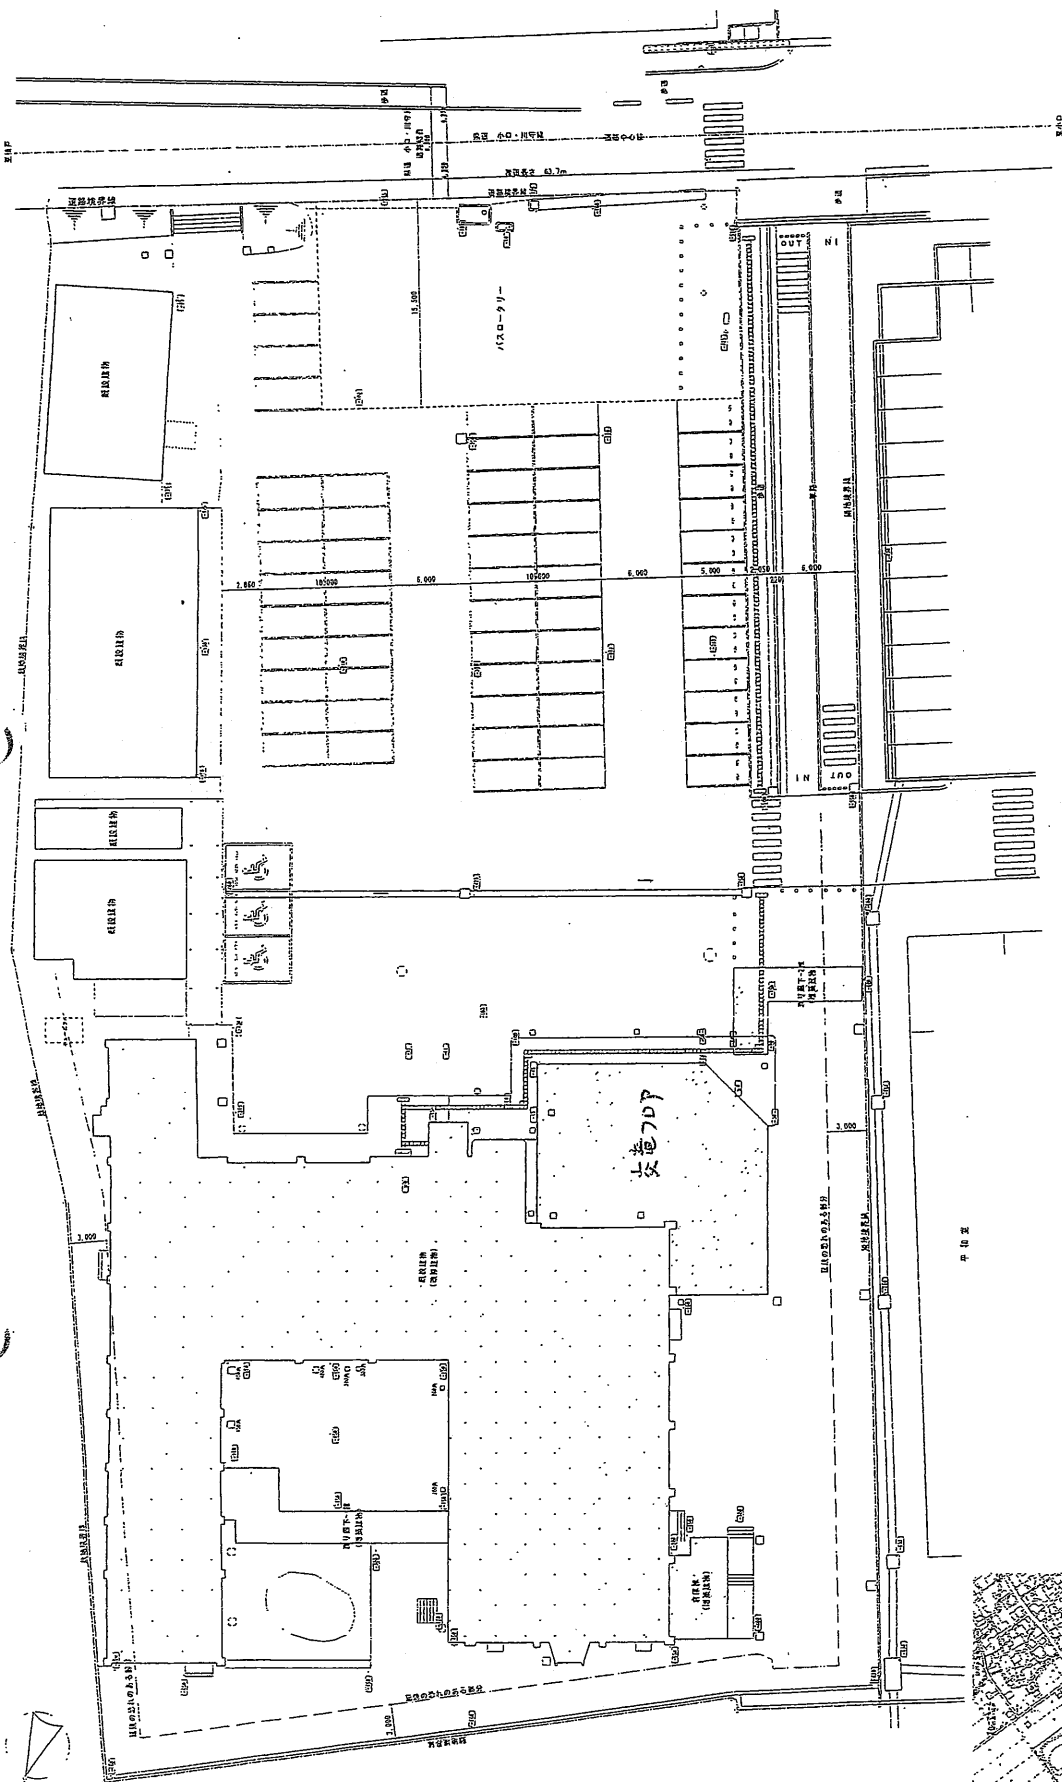



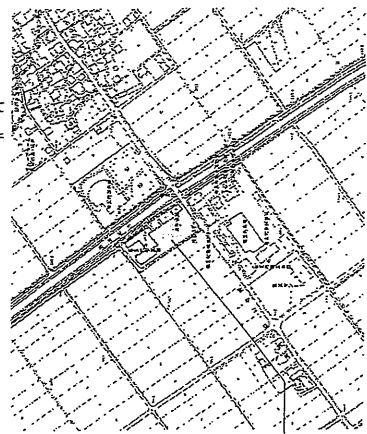


凡例
☐ 既存建築物敷地面積
☐ 建築工事敷地面積

	工 事 現 場 付 添 図 面		

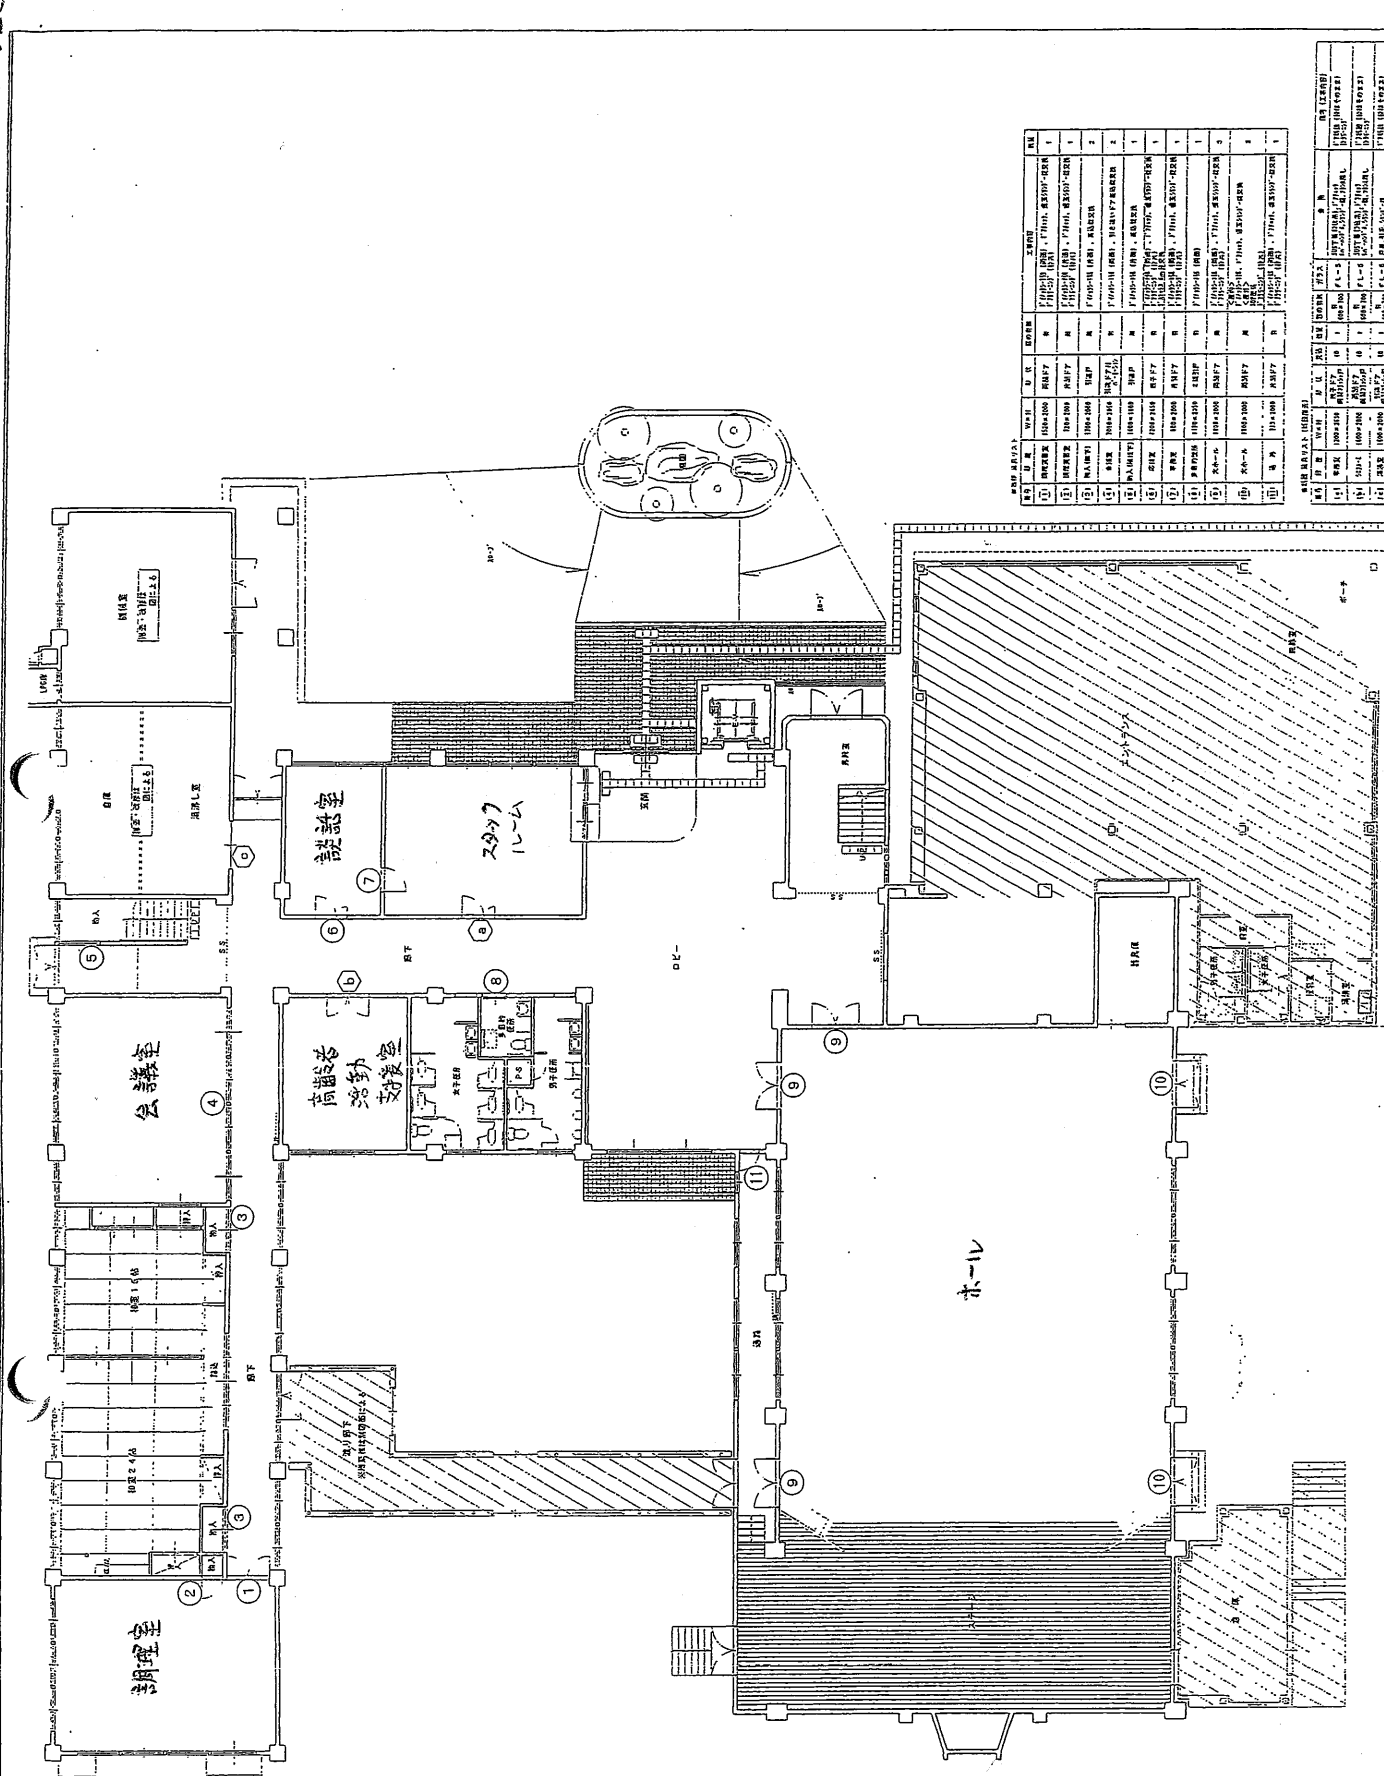








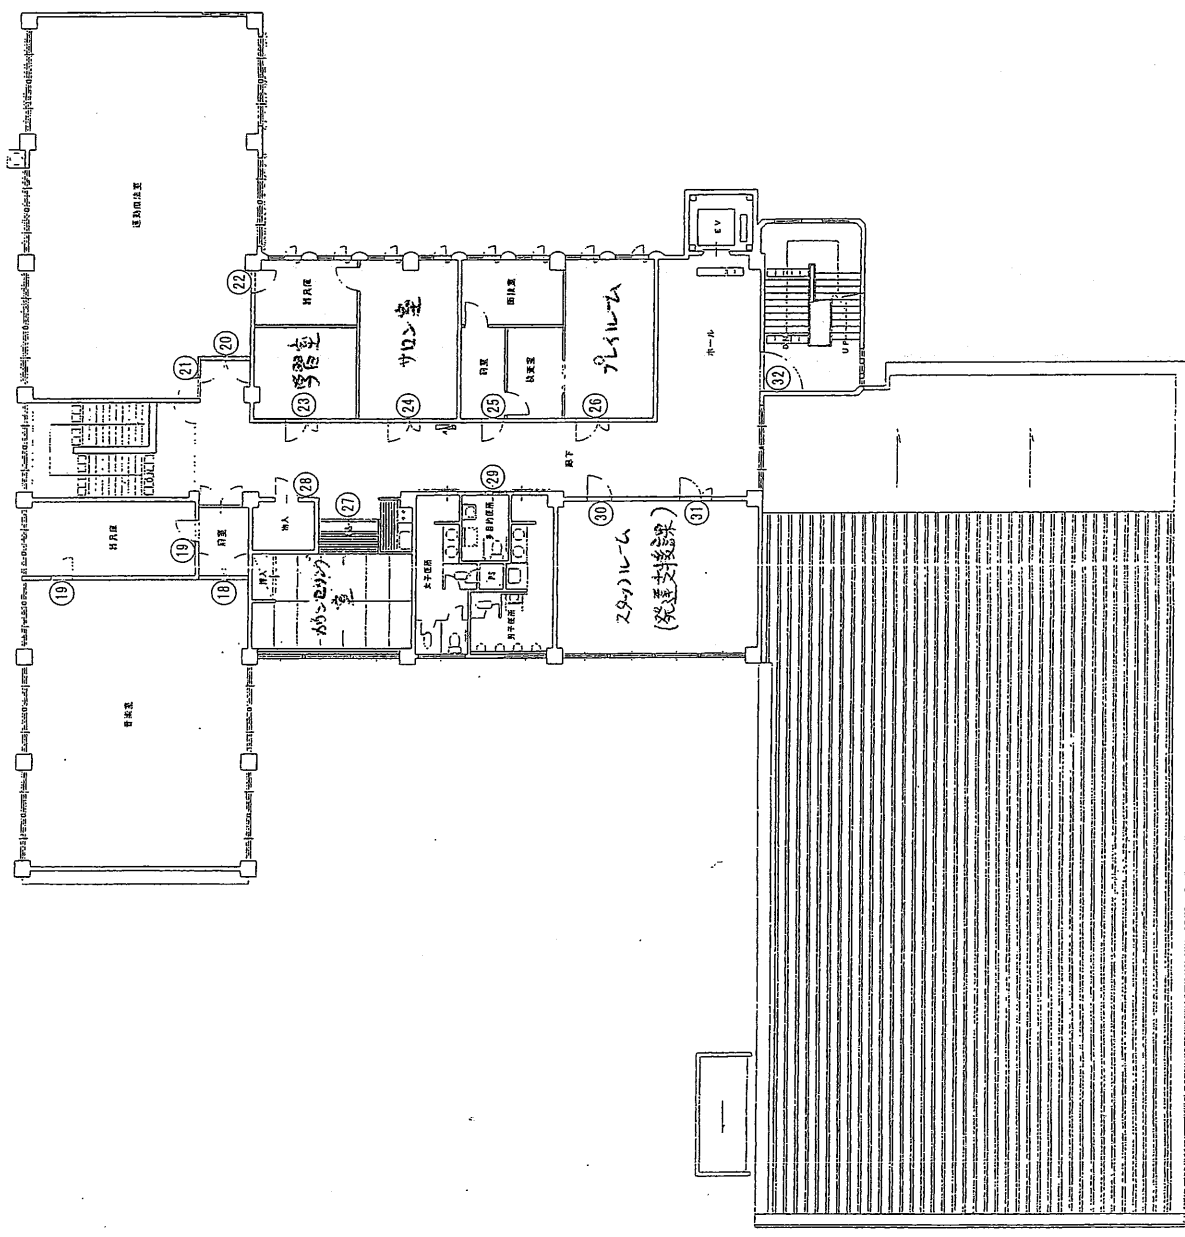


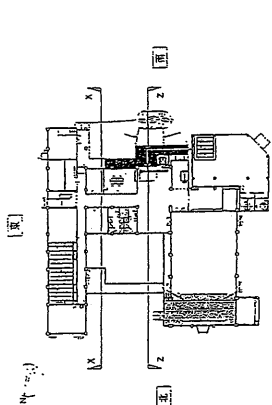


1/1000



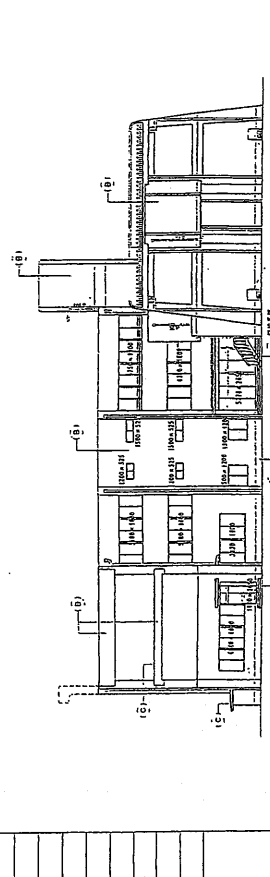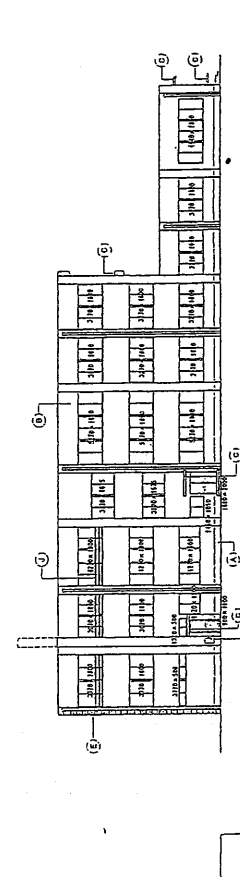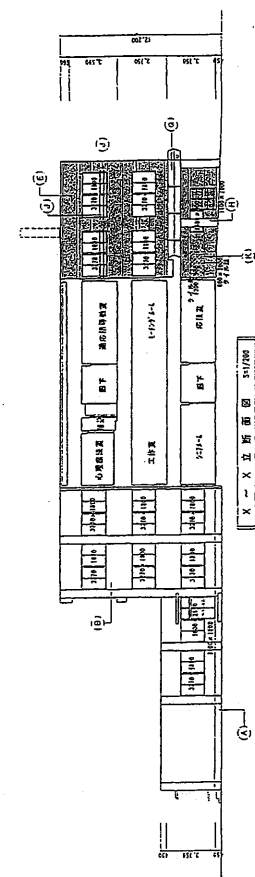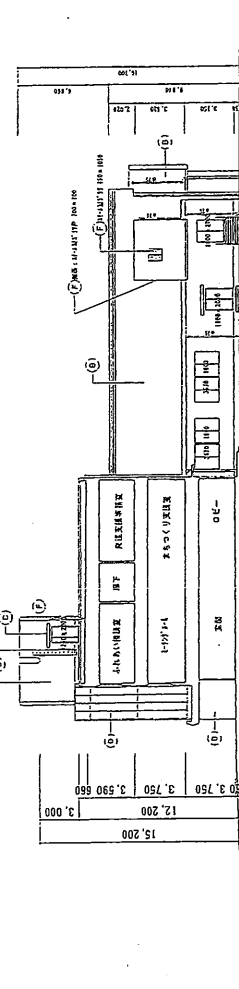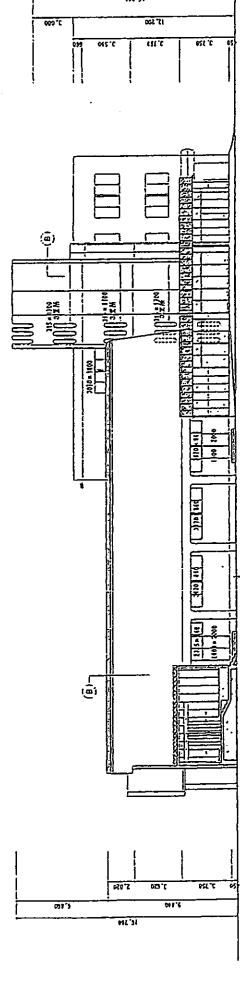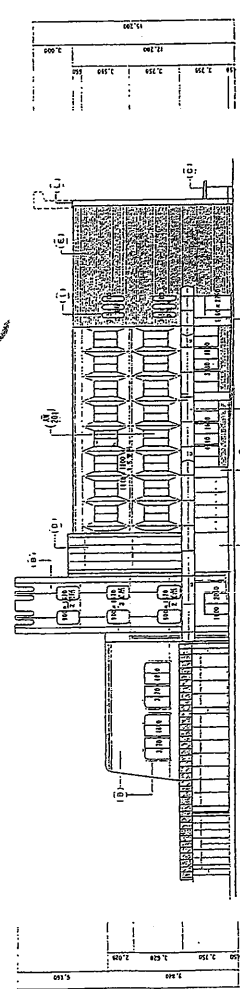



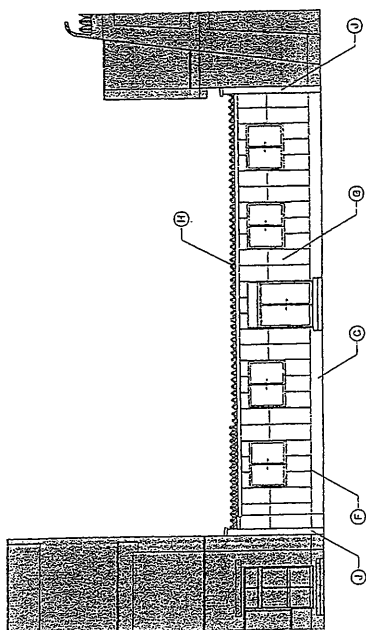


正面図 8-11100

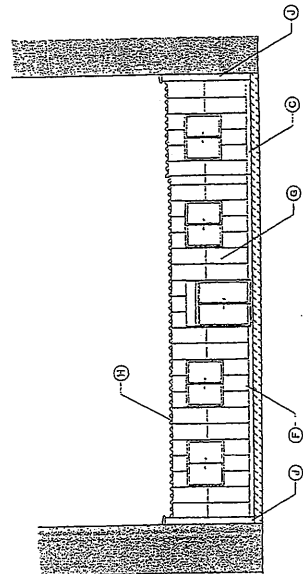

側面図 8-11100

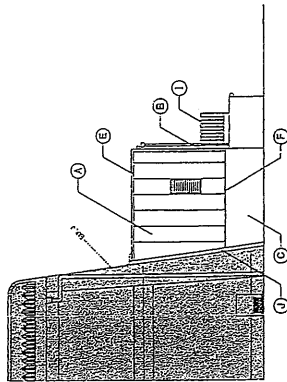



玄関図 8-11100

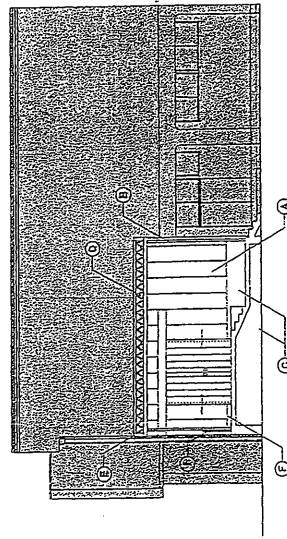


玄関図 8-11100

図	名	寸法
①	正面図	1/100
②	側面図	1/100




附 完成図



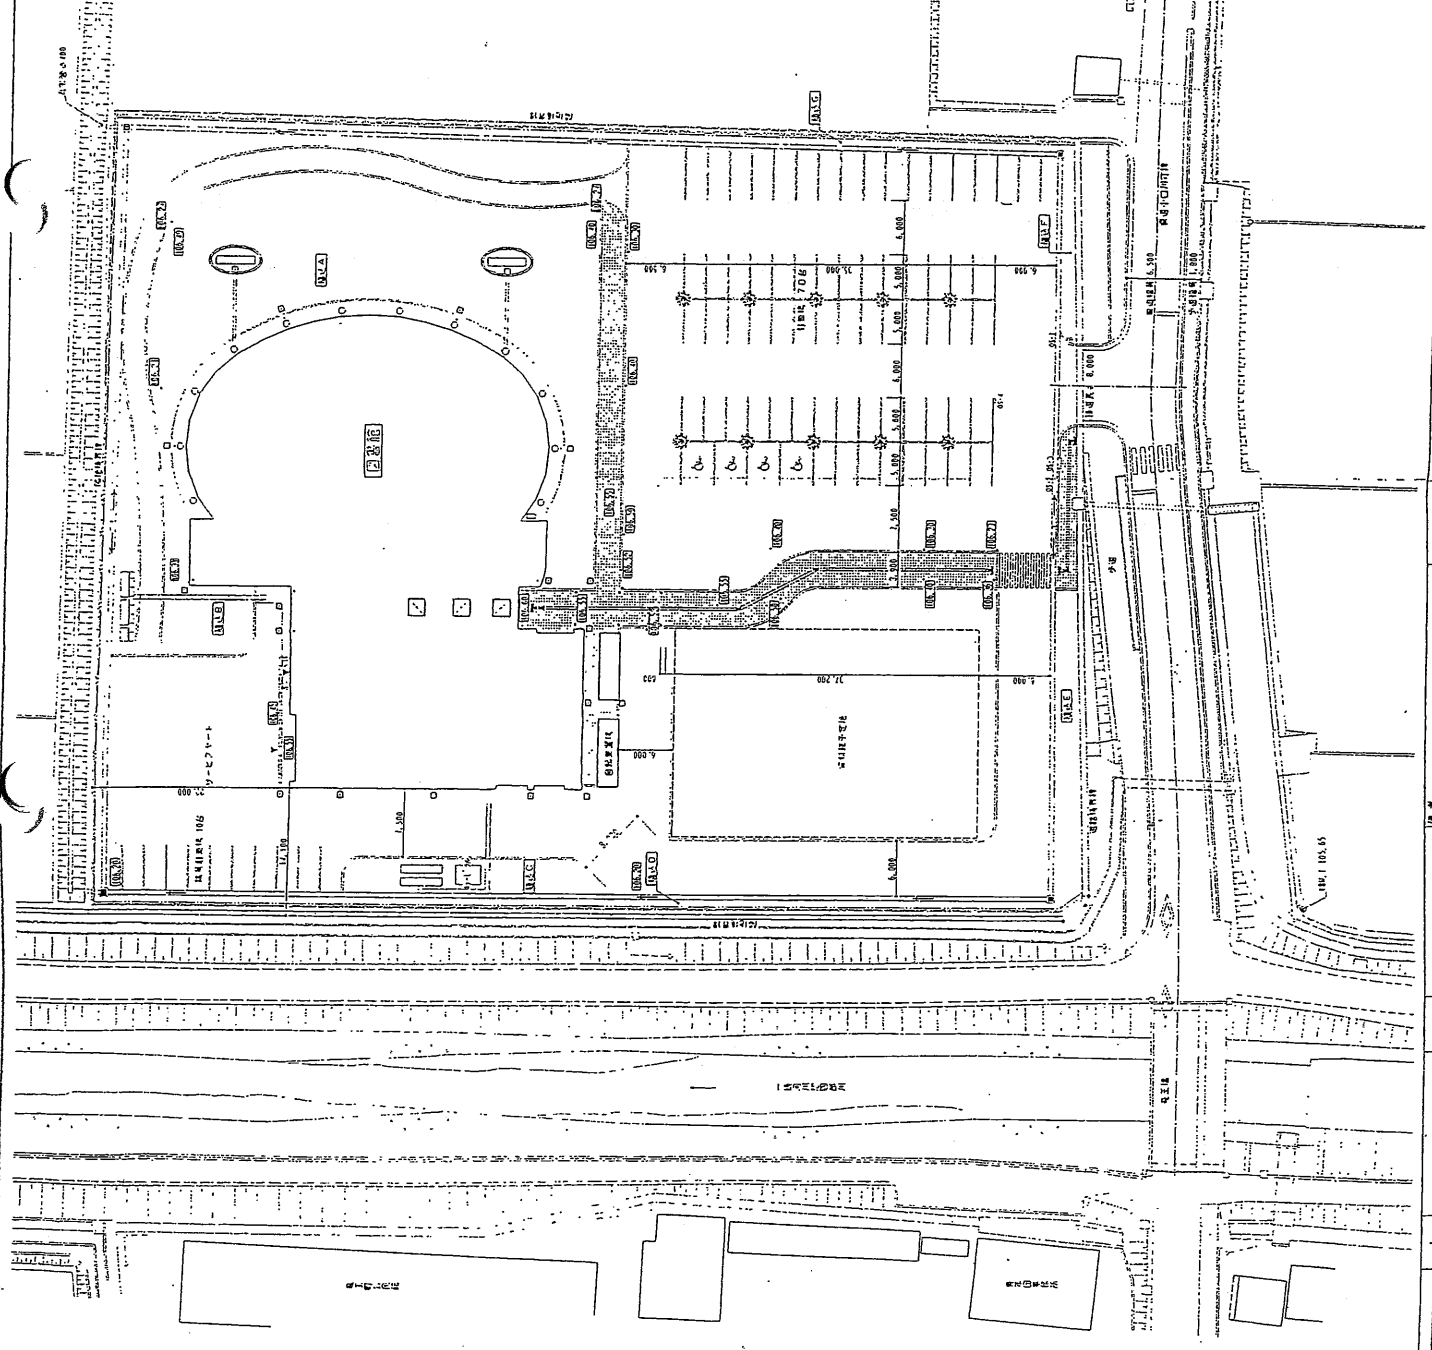
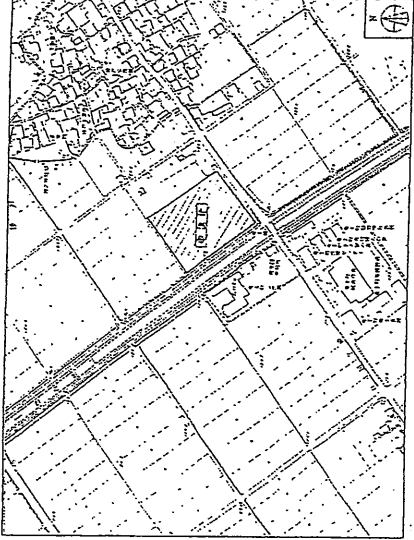



備考						

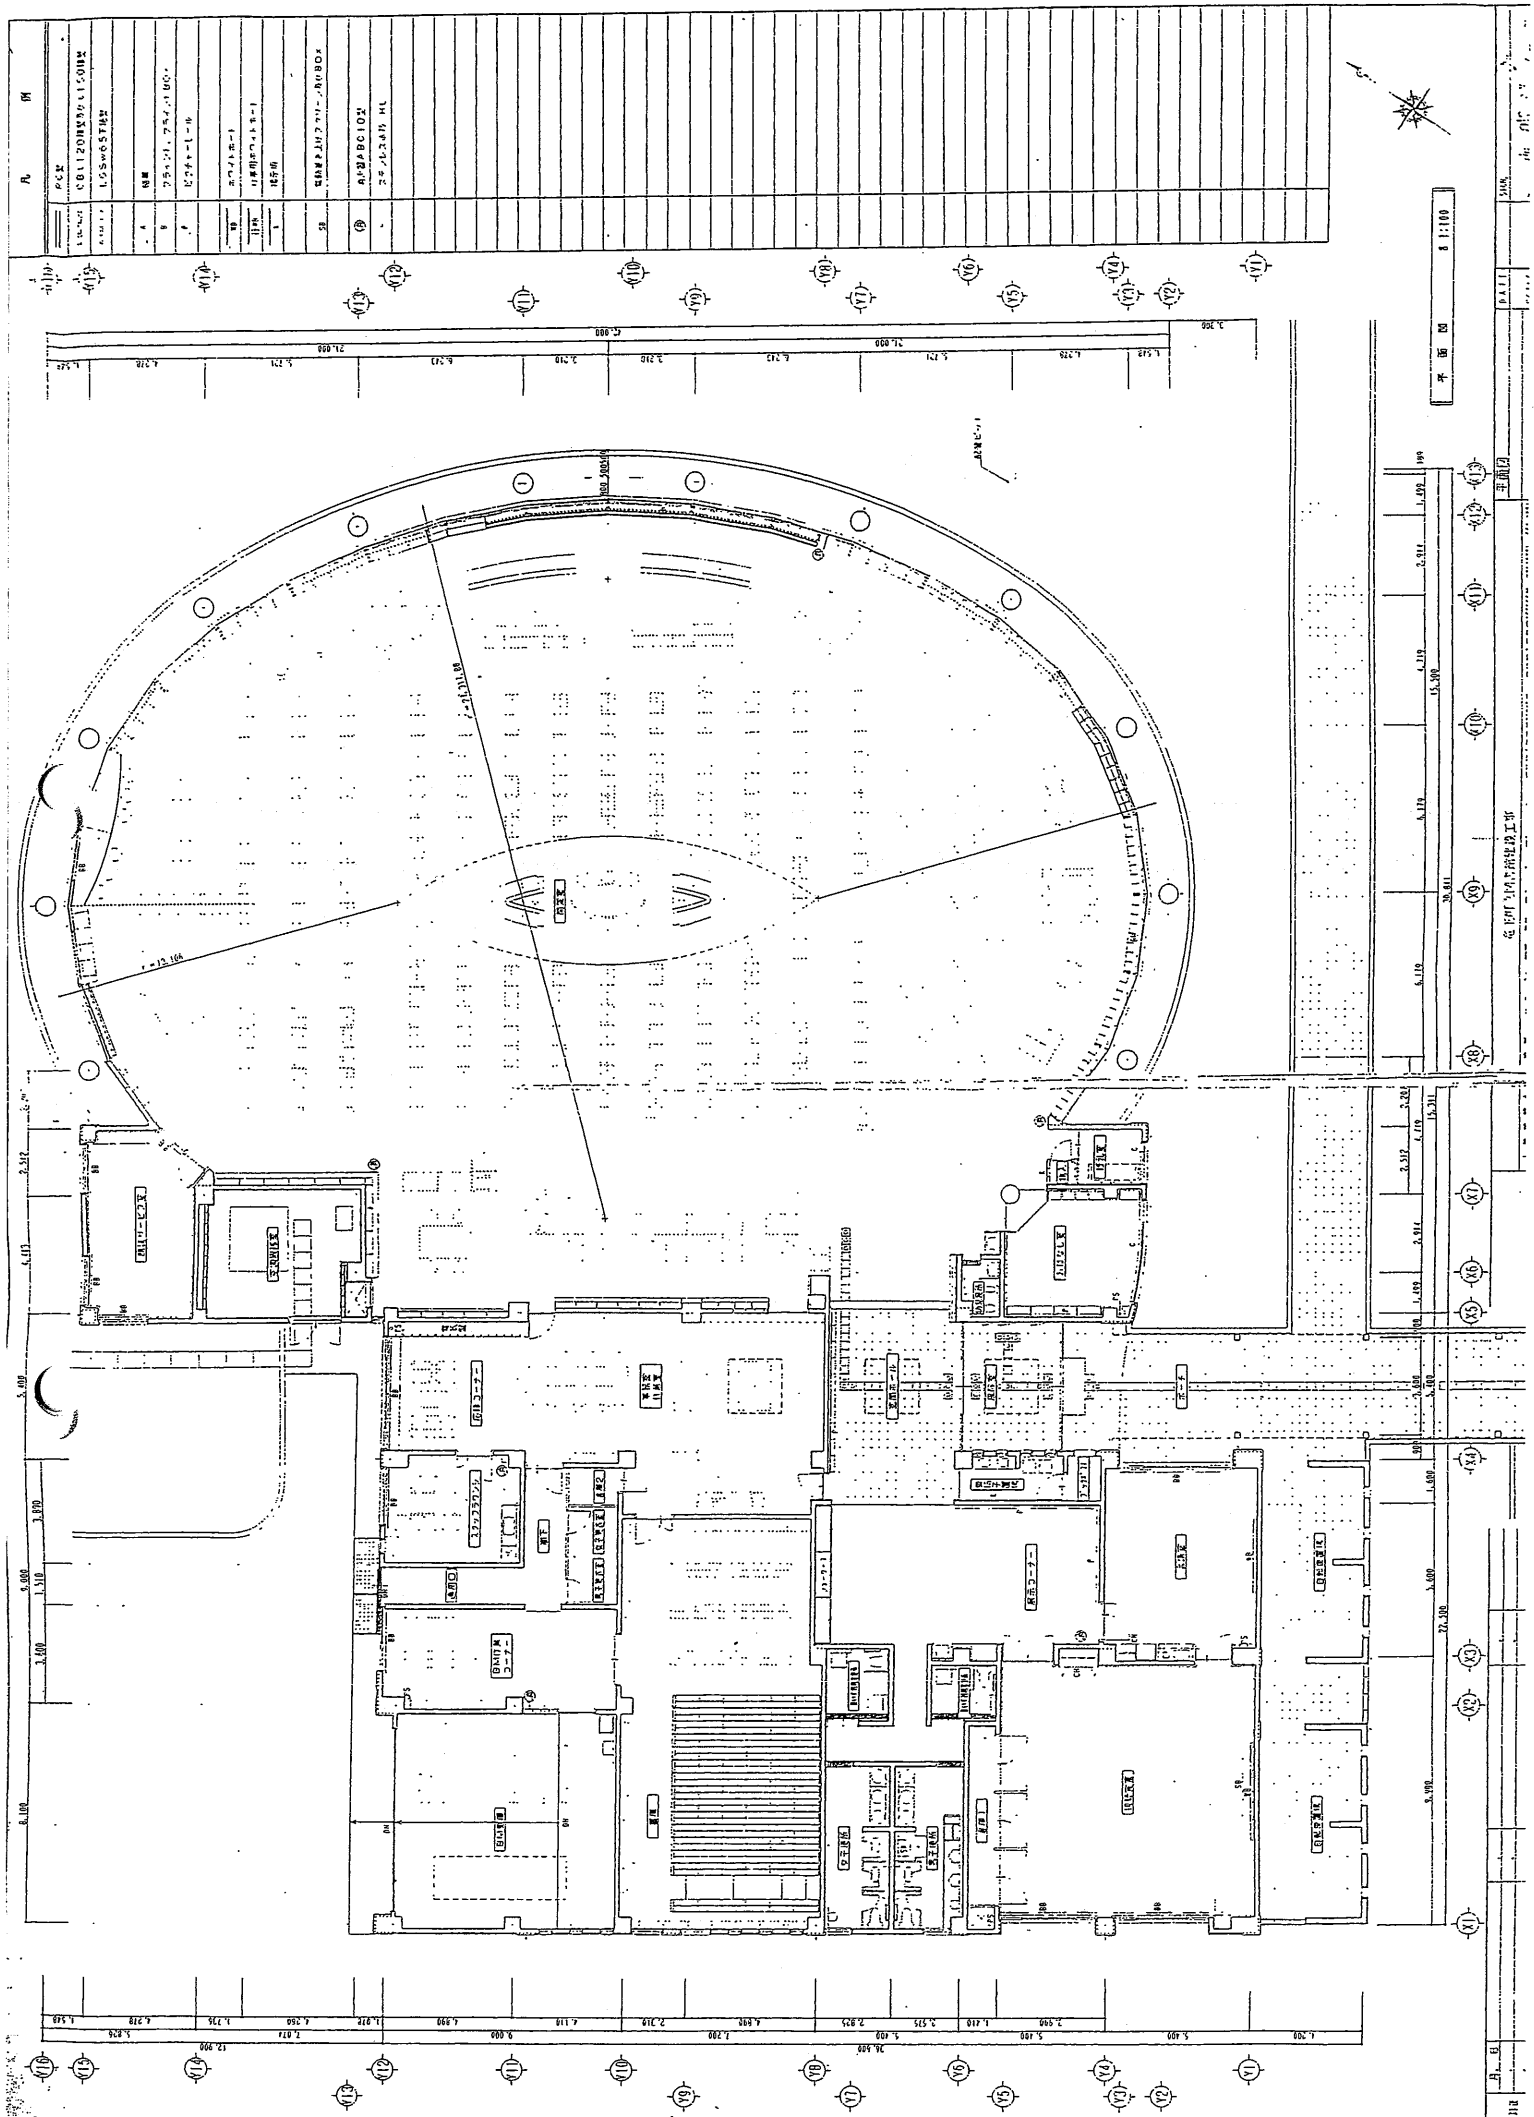

凡 例	

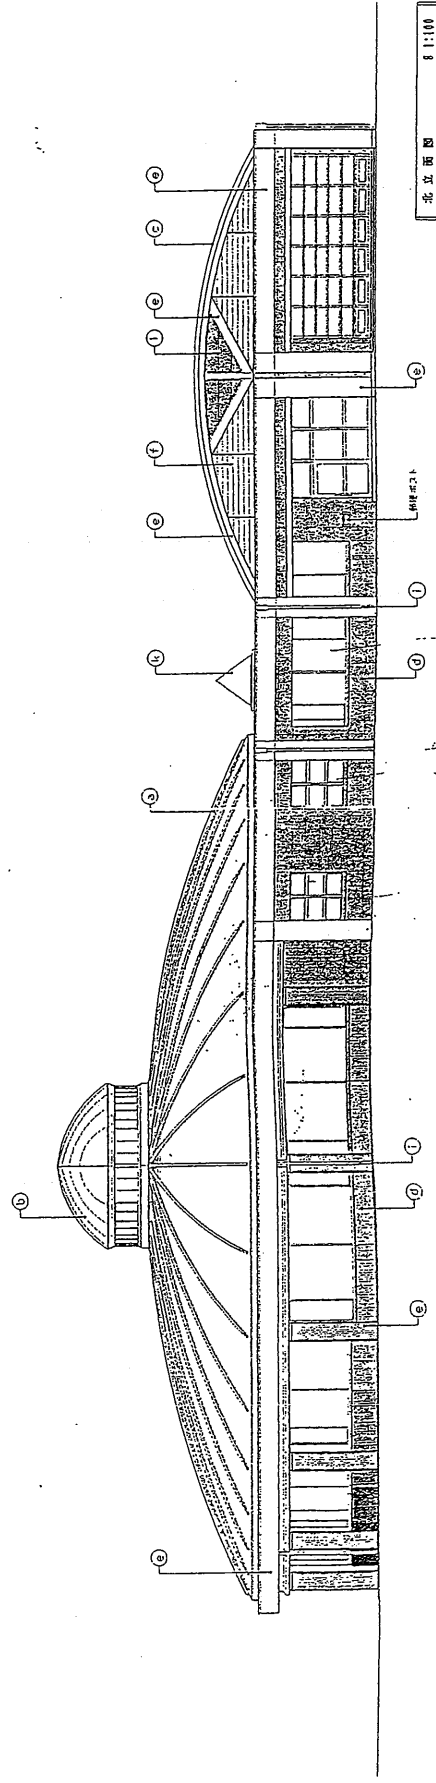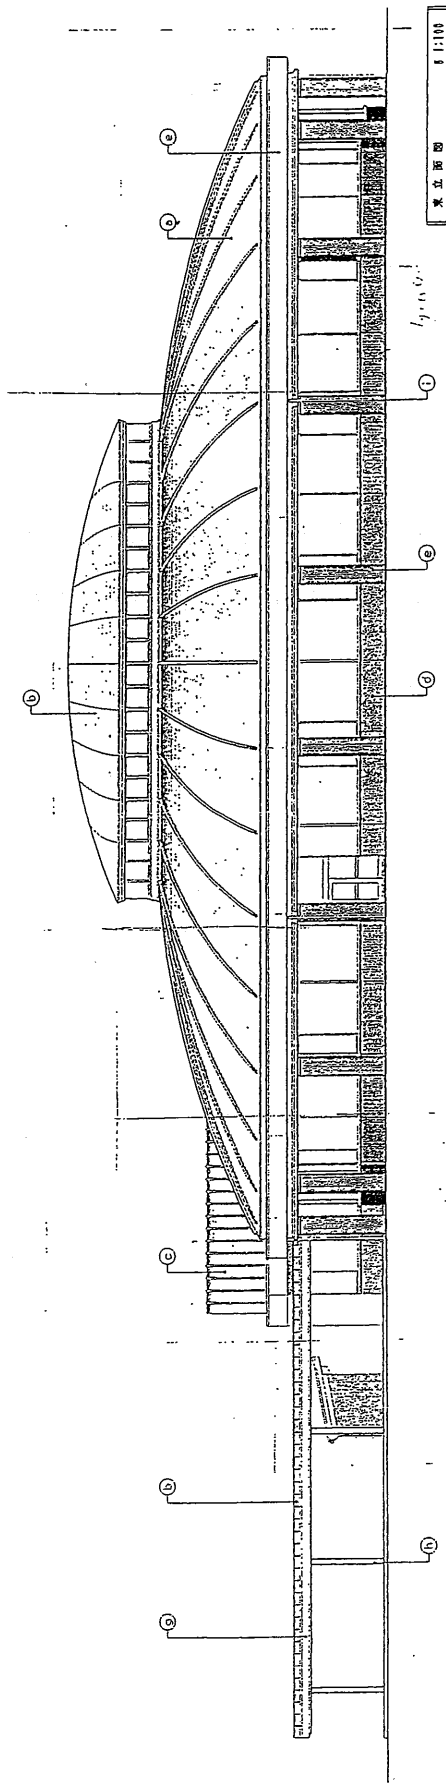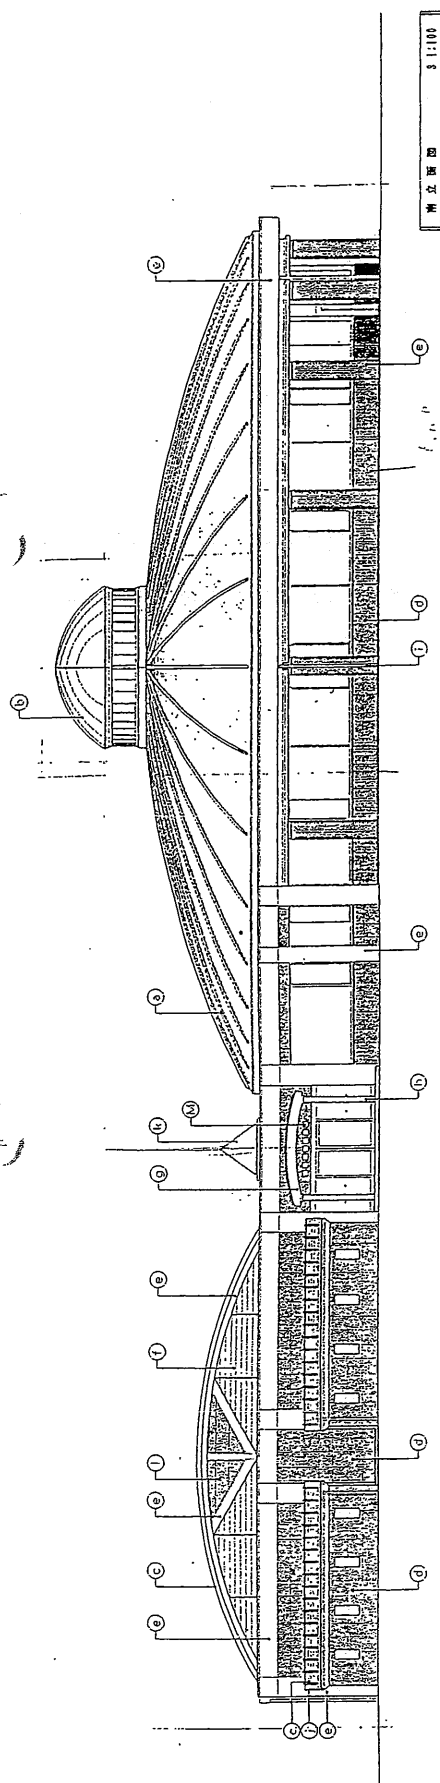

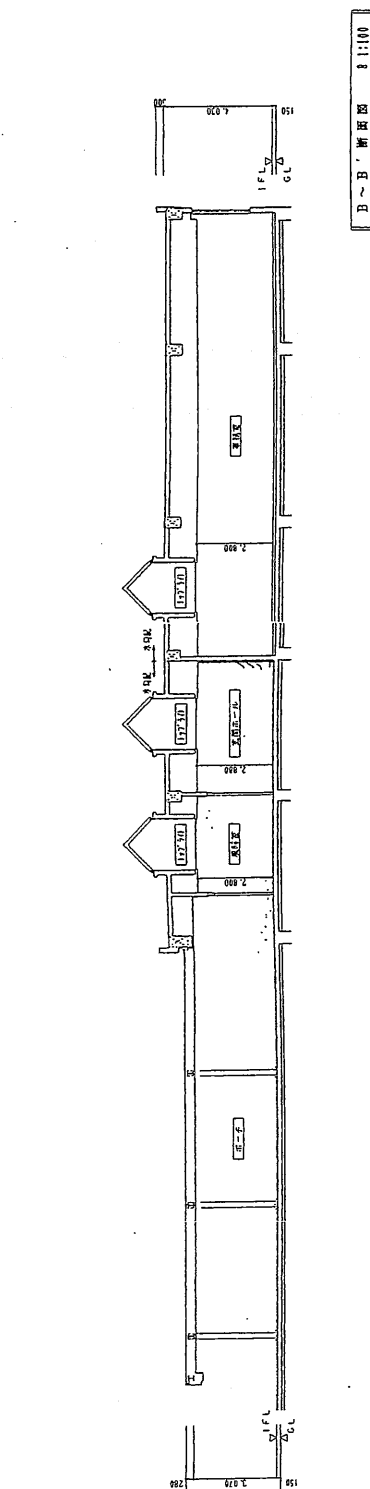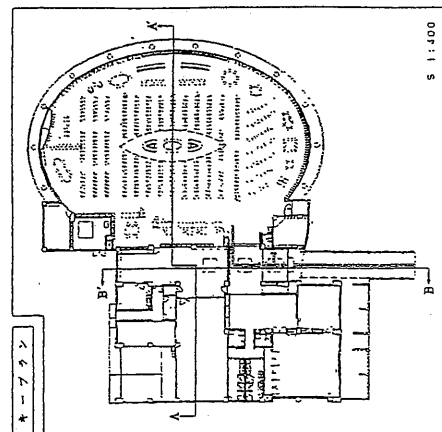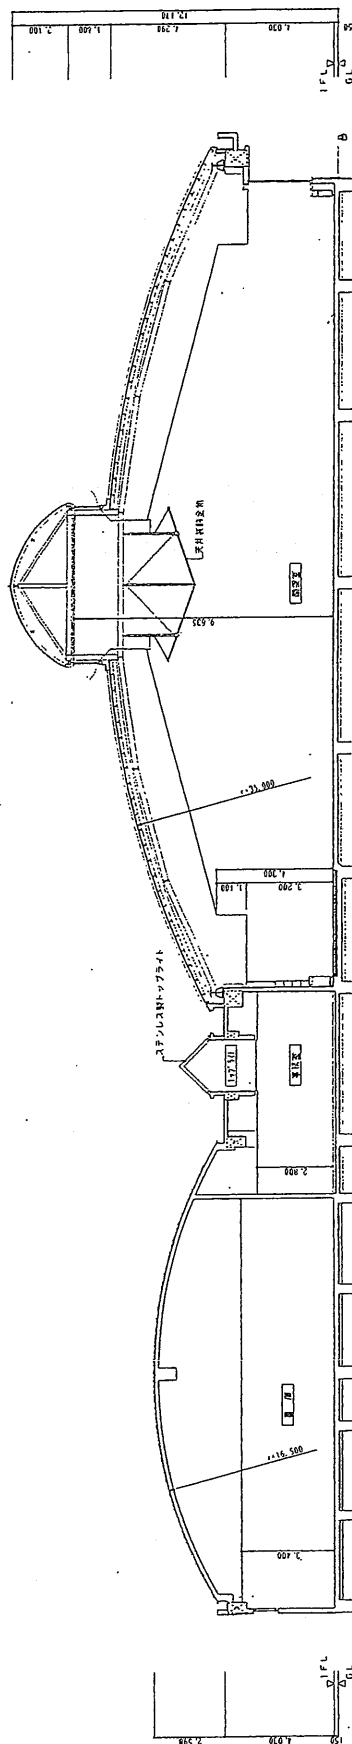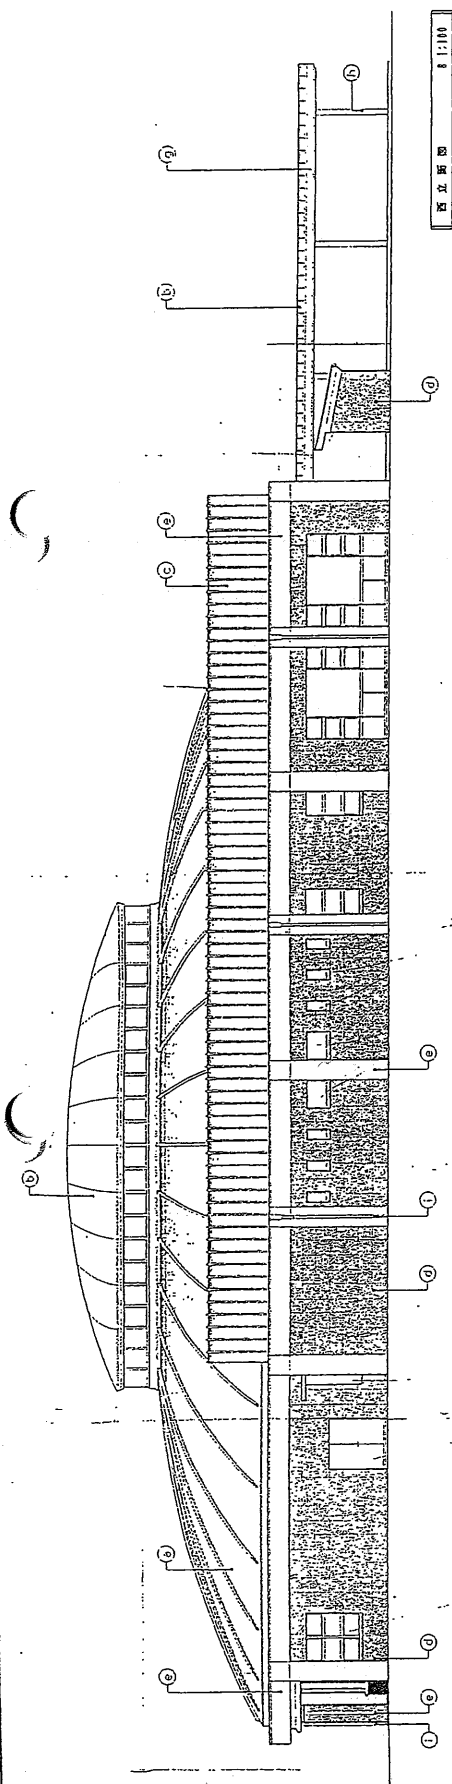


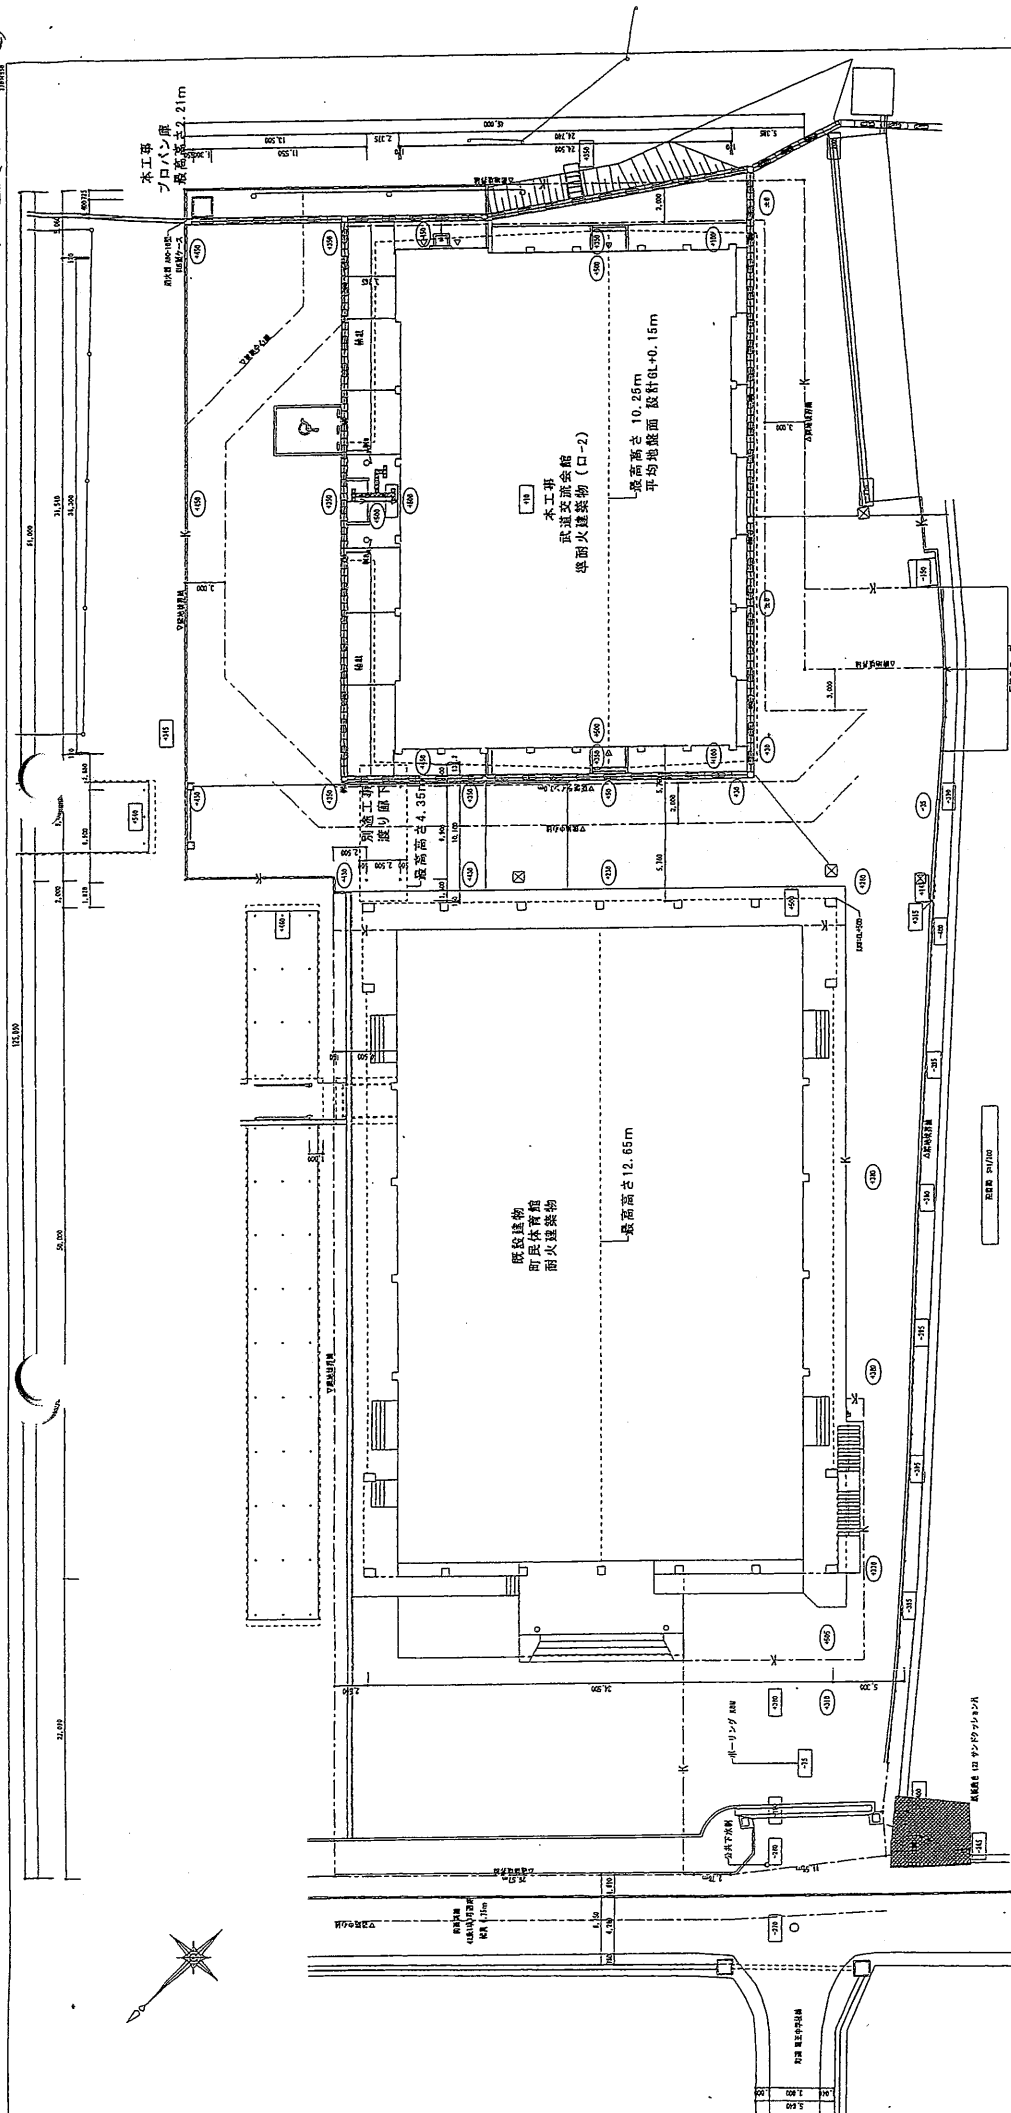


武蔵交流会館②

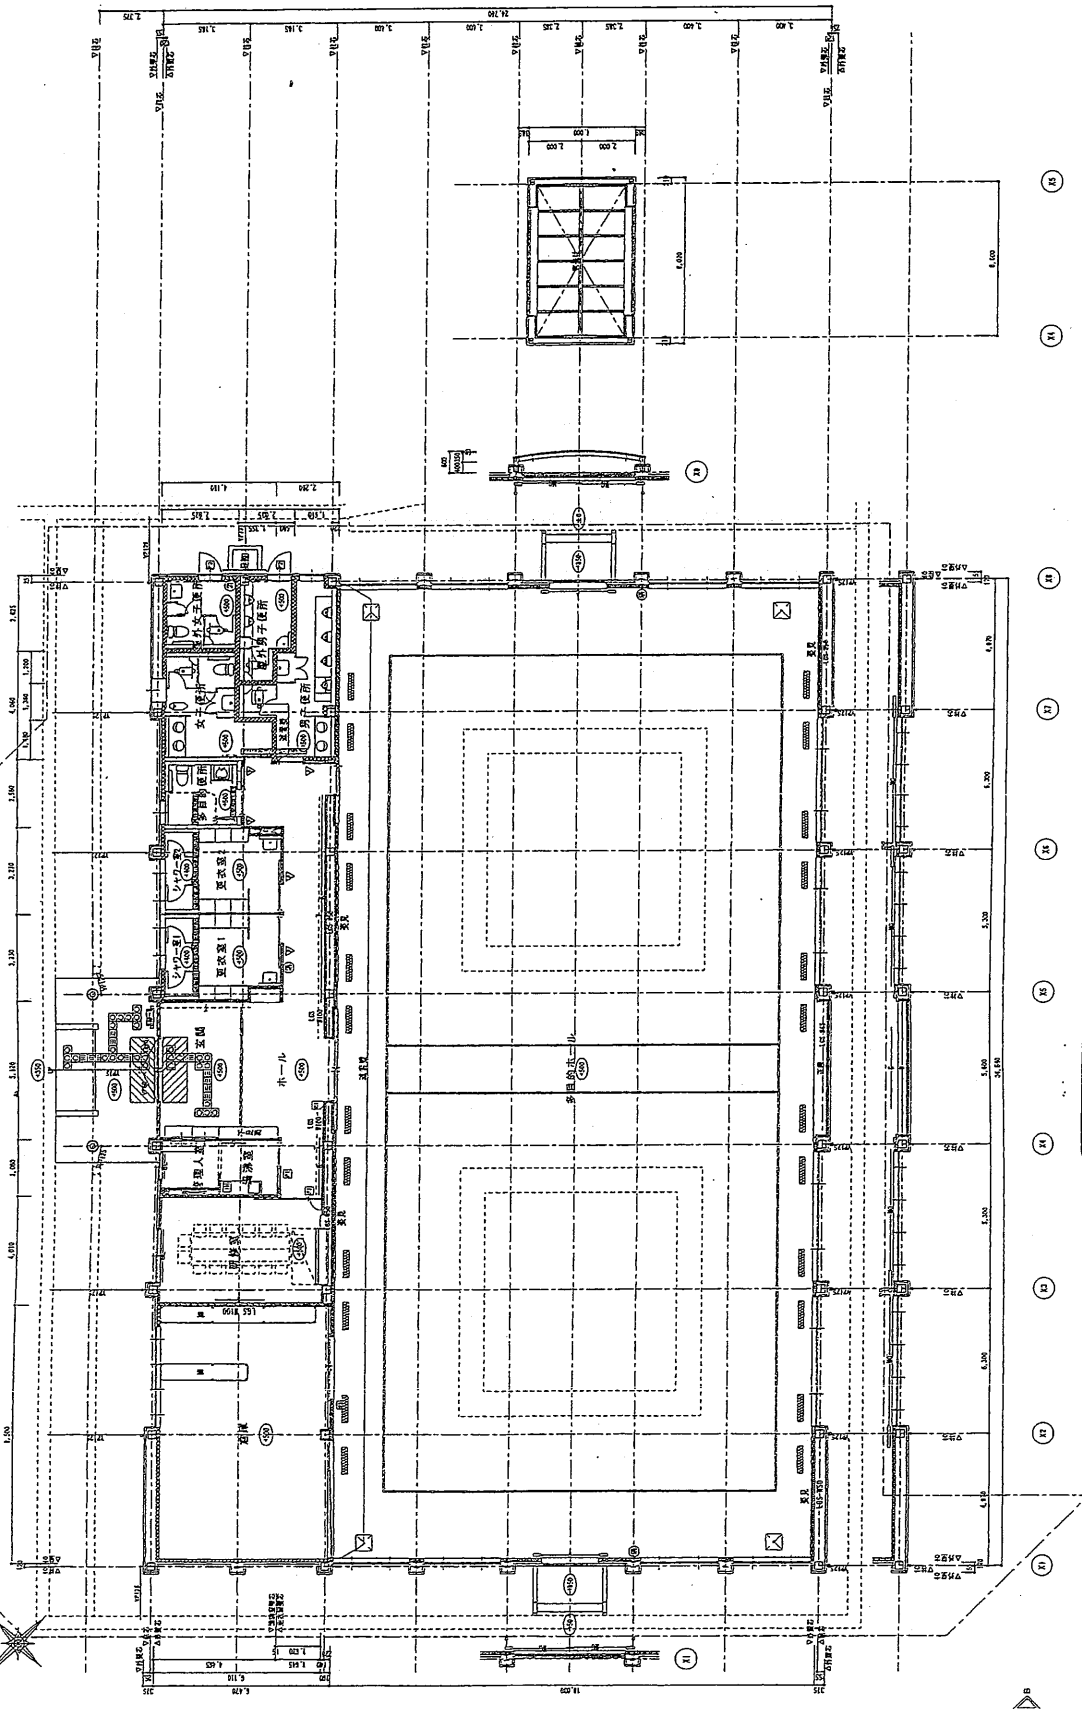


2F 2階平面図 S=1/100


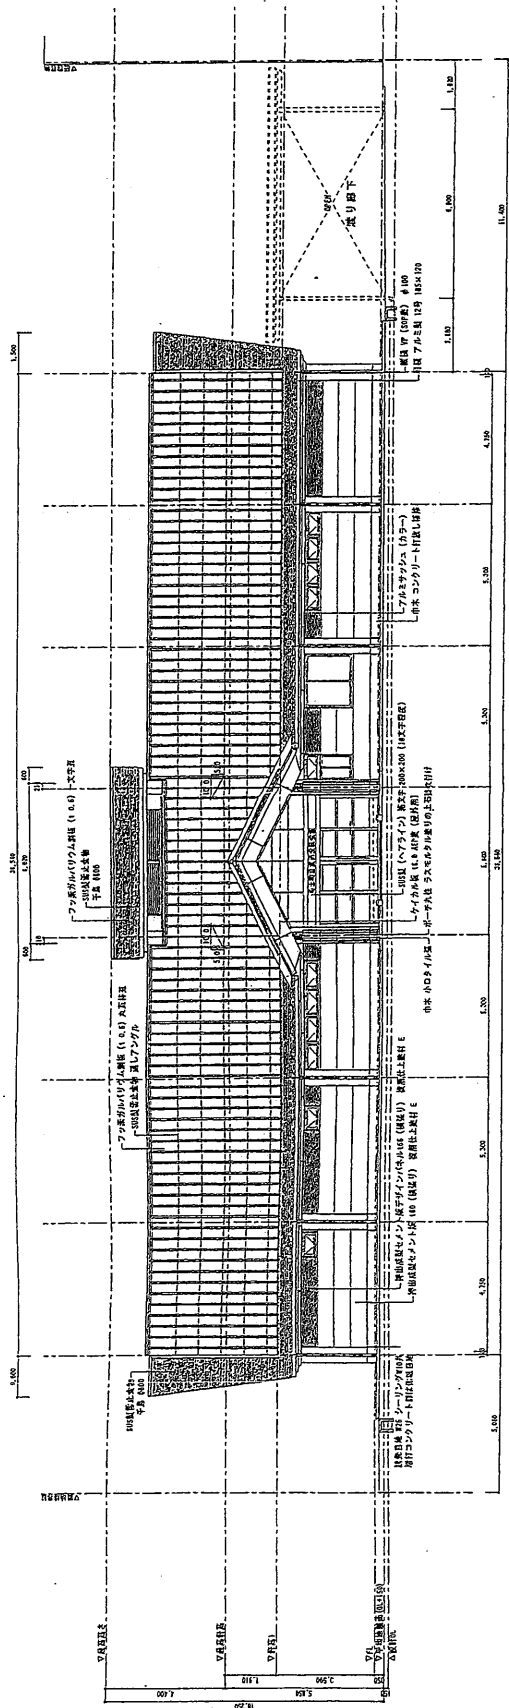

正面立面図 S=1/100

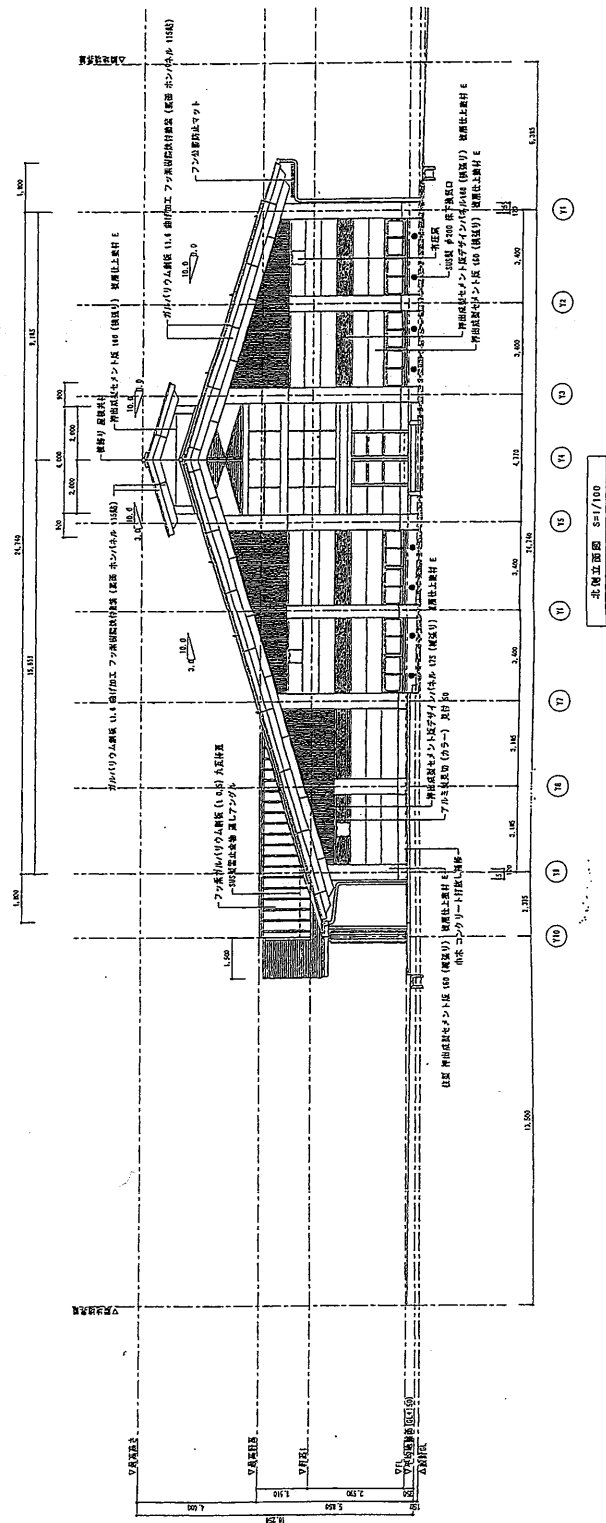

北側立面図 S=1/100

